西日本工業大学　小倉キャンパス
福岡県北九州市小倉北区室町一丁目２番 11 号

西日本工業大学　おばせキャンパス
福岡県京都郡苅田町新津一丁目 11 番地 1

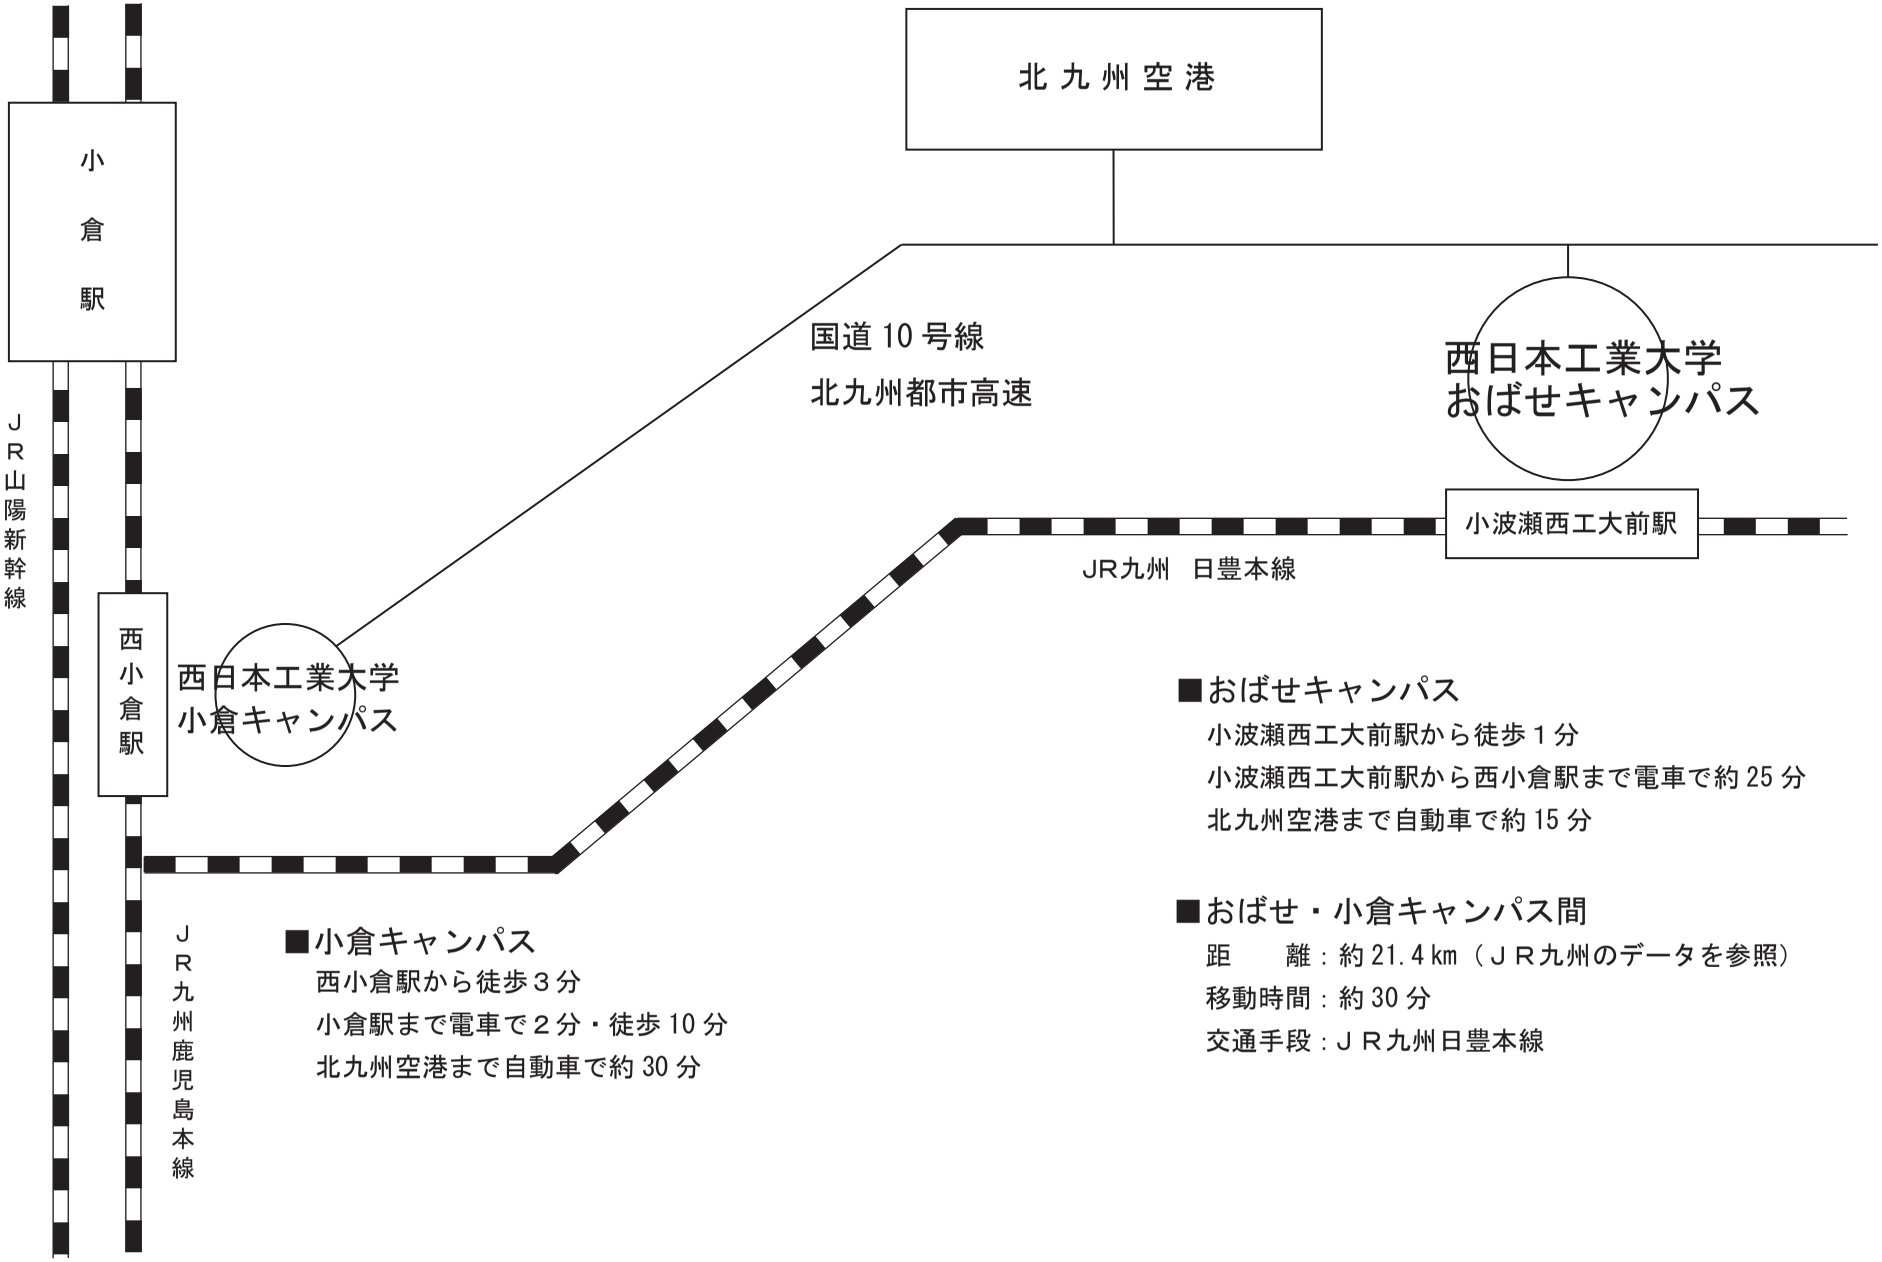

■小倉キャンパス

西小倉駅から徒歩３分

小倉駅まで電車で２分・徒歩10分

北九州空港まで自動車で約30分

■おばせキャンパス

小波瀬西工大前駅から徒歩１分

小波瀬西工大前駅から西小倉駅まで電車で約25分

北九州空港まで自動車で約15分

■おばせ・小倉キャンパス間

距　　離：約21.4km（ＪＲ九州のデータを参照）

移動時間：約30分

交通手段：ＪＲ九州日豊本線

学校団地関係図

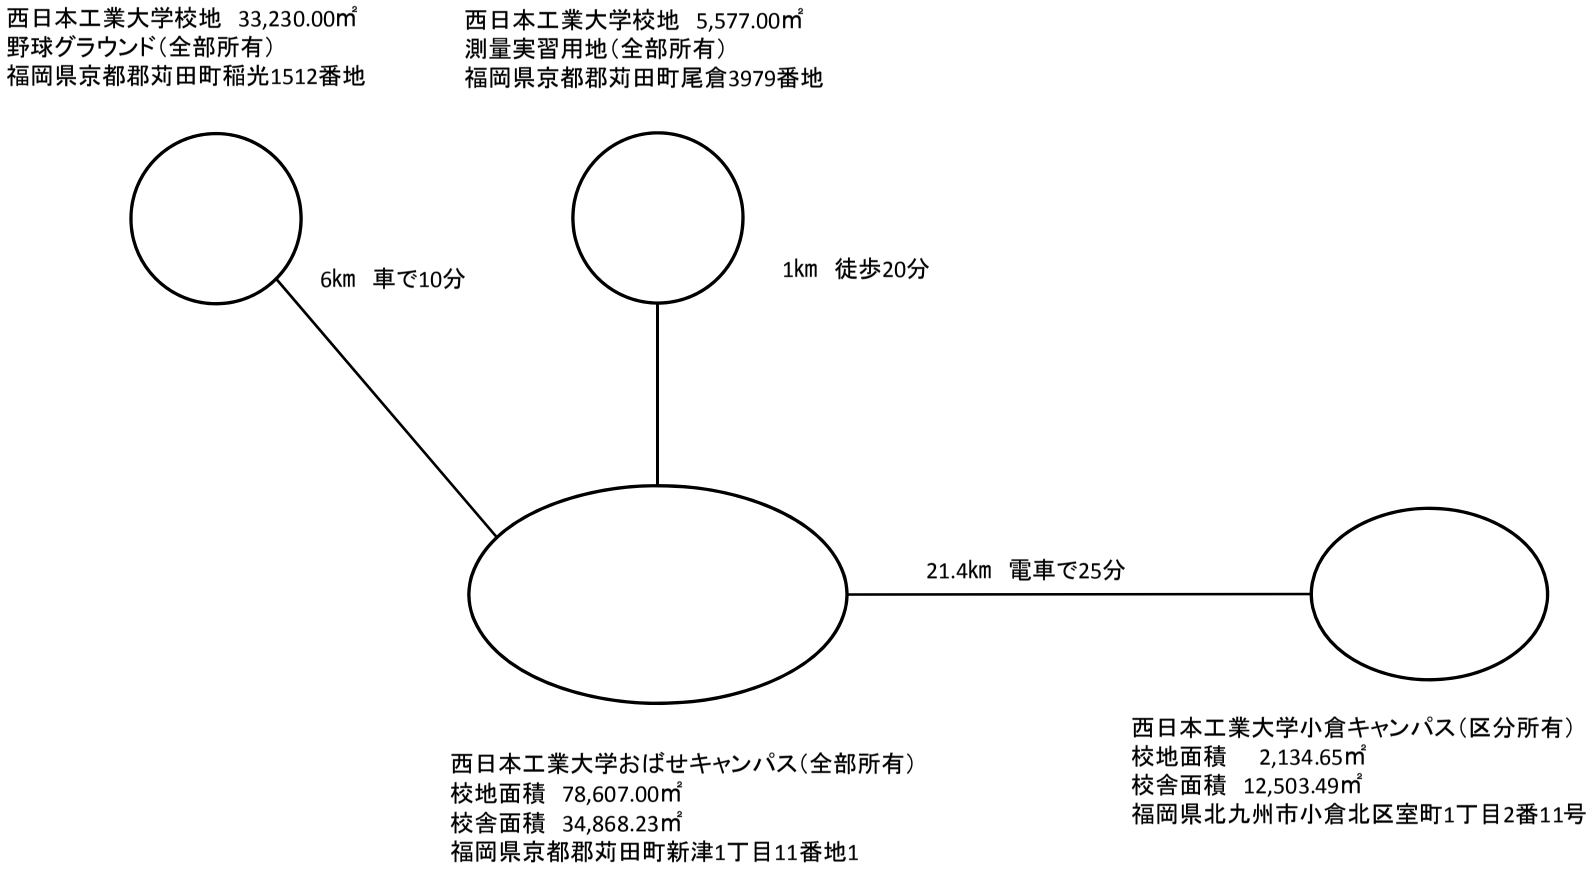
西日本工業大学校地　33,230.00㎡
野球グラウンド（全部所有）
福岡県京都郡苅田町稲光1512番地
西日本工業大学校地　5,577.00㎡
測量実習用地（全部所有）
福岡県京都郡苅田町尾倉3979番地
6km　車で10分
1km　徒歩20分
21.4km　電車で25分
西日本工業大学おばせキャンパス（全部所有）
校地面積　78,607.00㎡
校舎面積　34,868.23㎡
福岡県京都郡苅田町新津1丁目11番地1
西日本工業大学小倉キャンパス（区分所有）
校地面積　2,134.65㎡
校舎面積　12,503.49㎡
福岡県北九州市小倉北区室町1丁目2番11号

西日本工業大学おばせＣＰ建物配置図

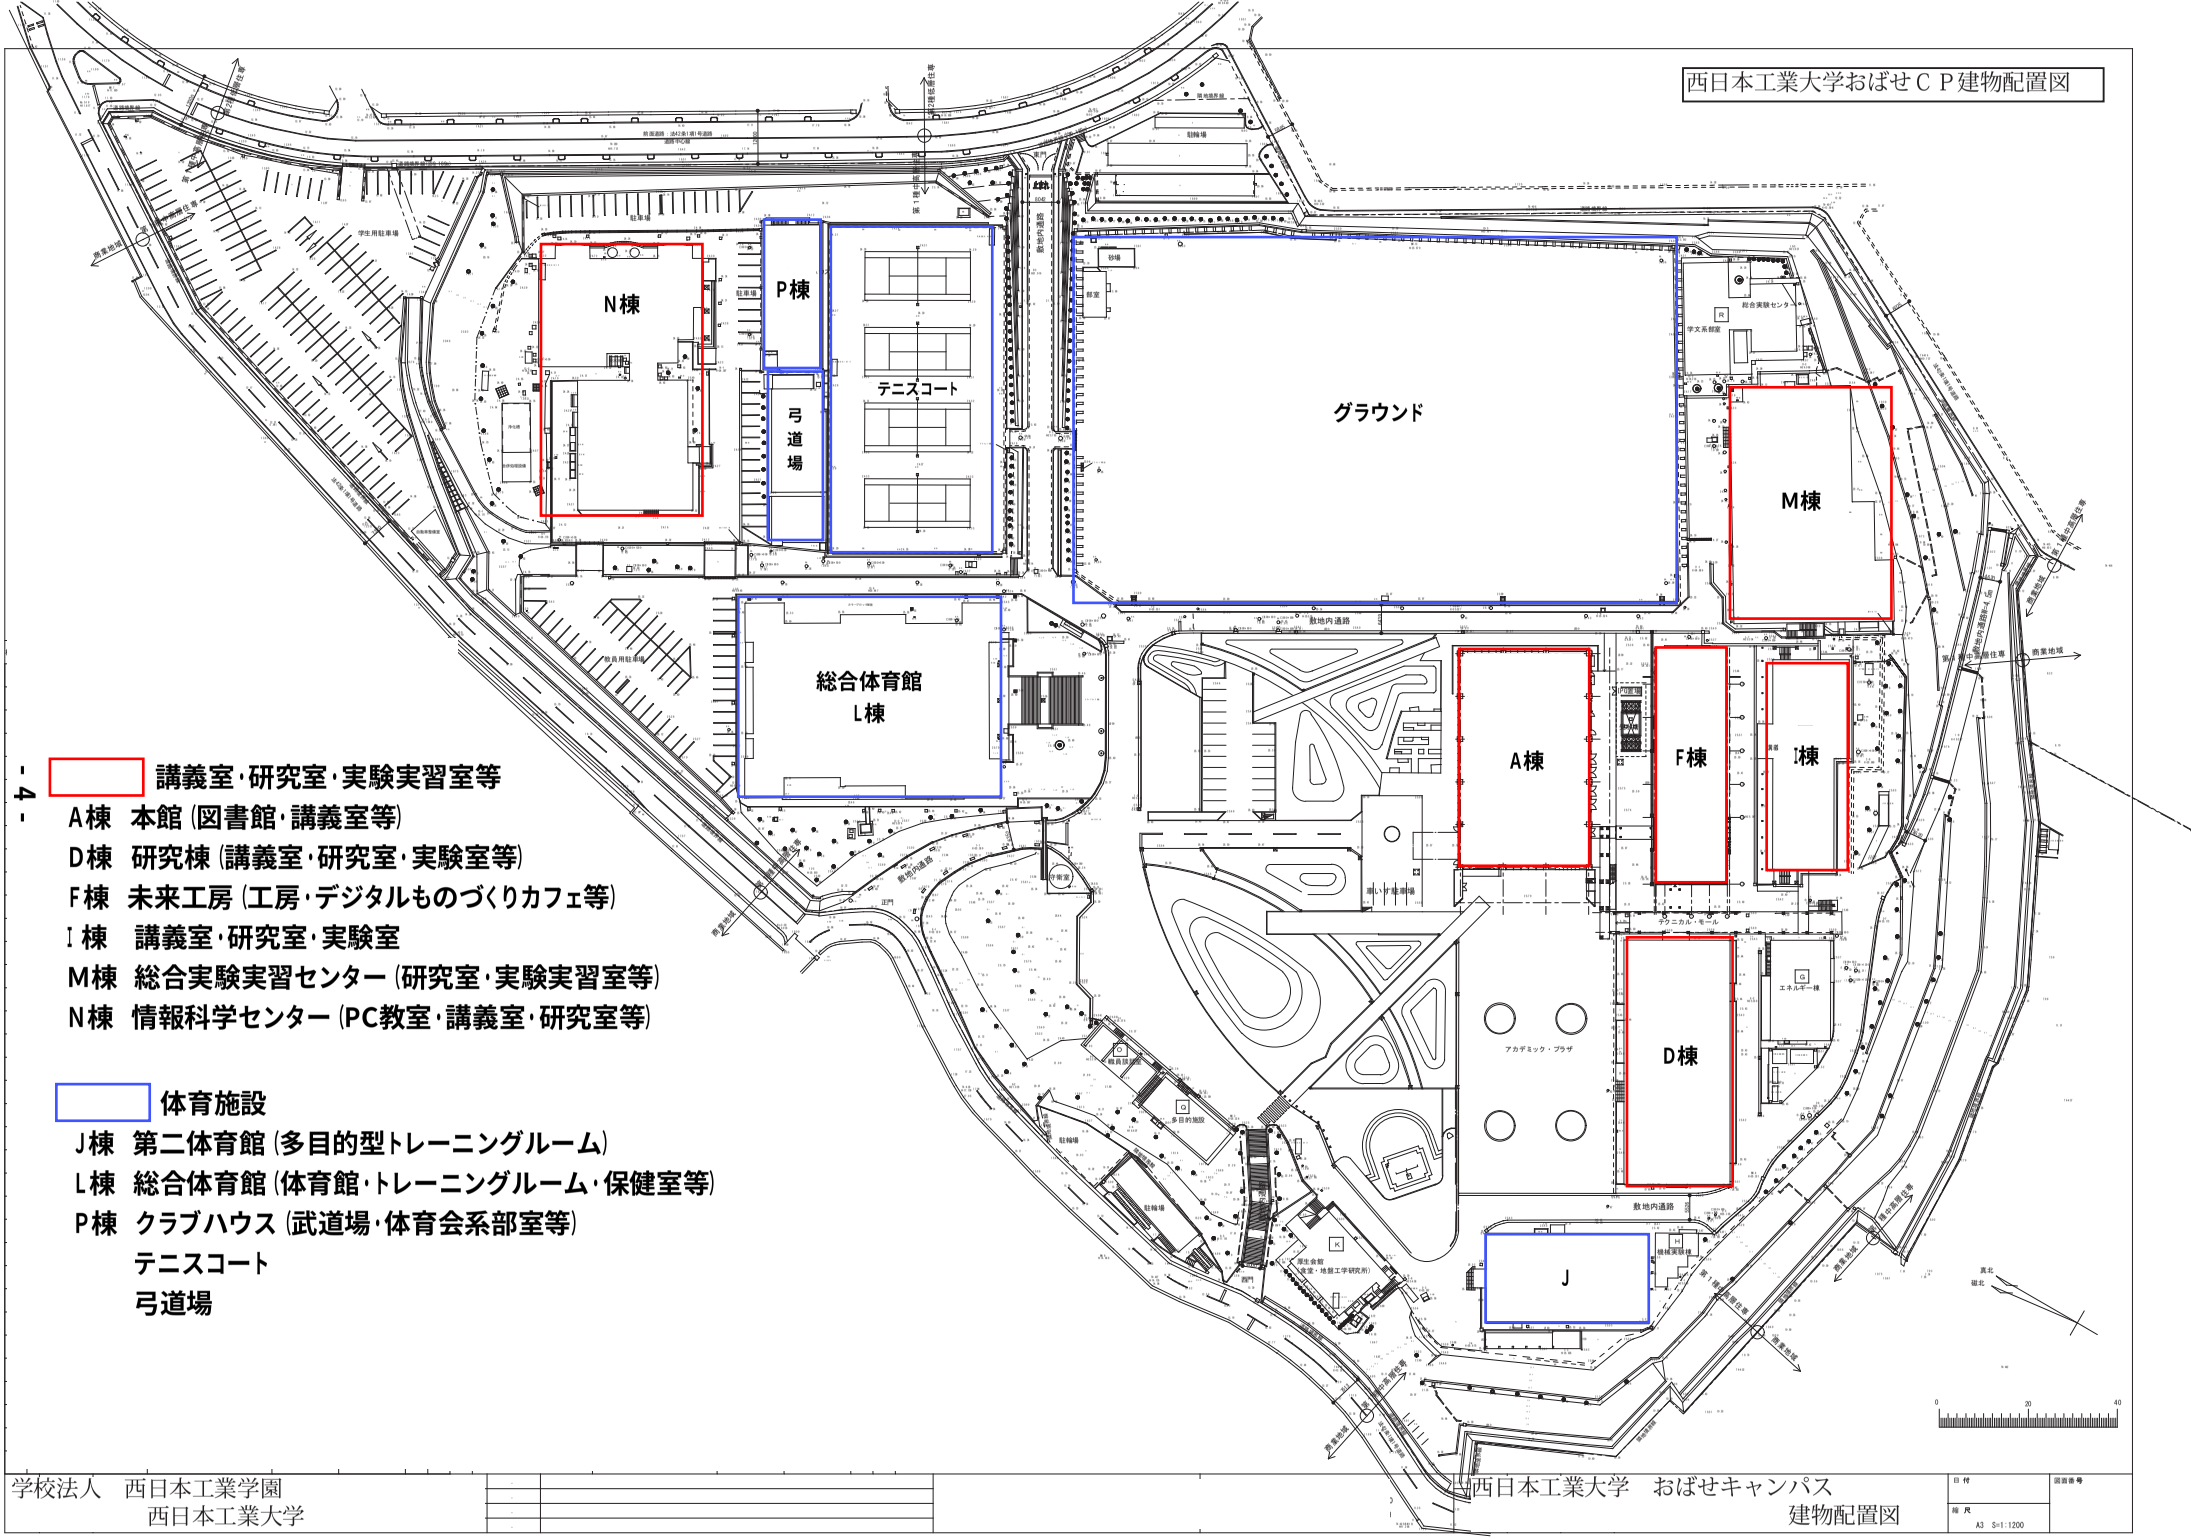
N棟
P棟
弓道場
テニスコート
グラウンド
M棟
総合体育館
L棟
A棟
F棟
I棟
D棟
J
敷地内通路
駐車場
駐輪場
学生用駐車場
教員用駐車場
砂場
総合実験センター
学文系部室
アカデミック・プラザ
エネルギー棟
機械実験棟
多目的施設
厚生会館
（産学・地域工学研究所）
西門
正門
商業地域
第一種住居地域
第一種低層住居地域
第一種中高層住居地域
第一種住居地域
第一種住居地域
第一種

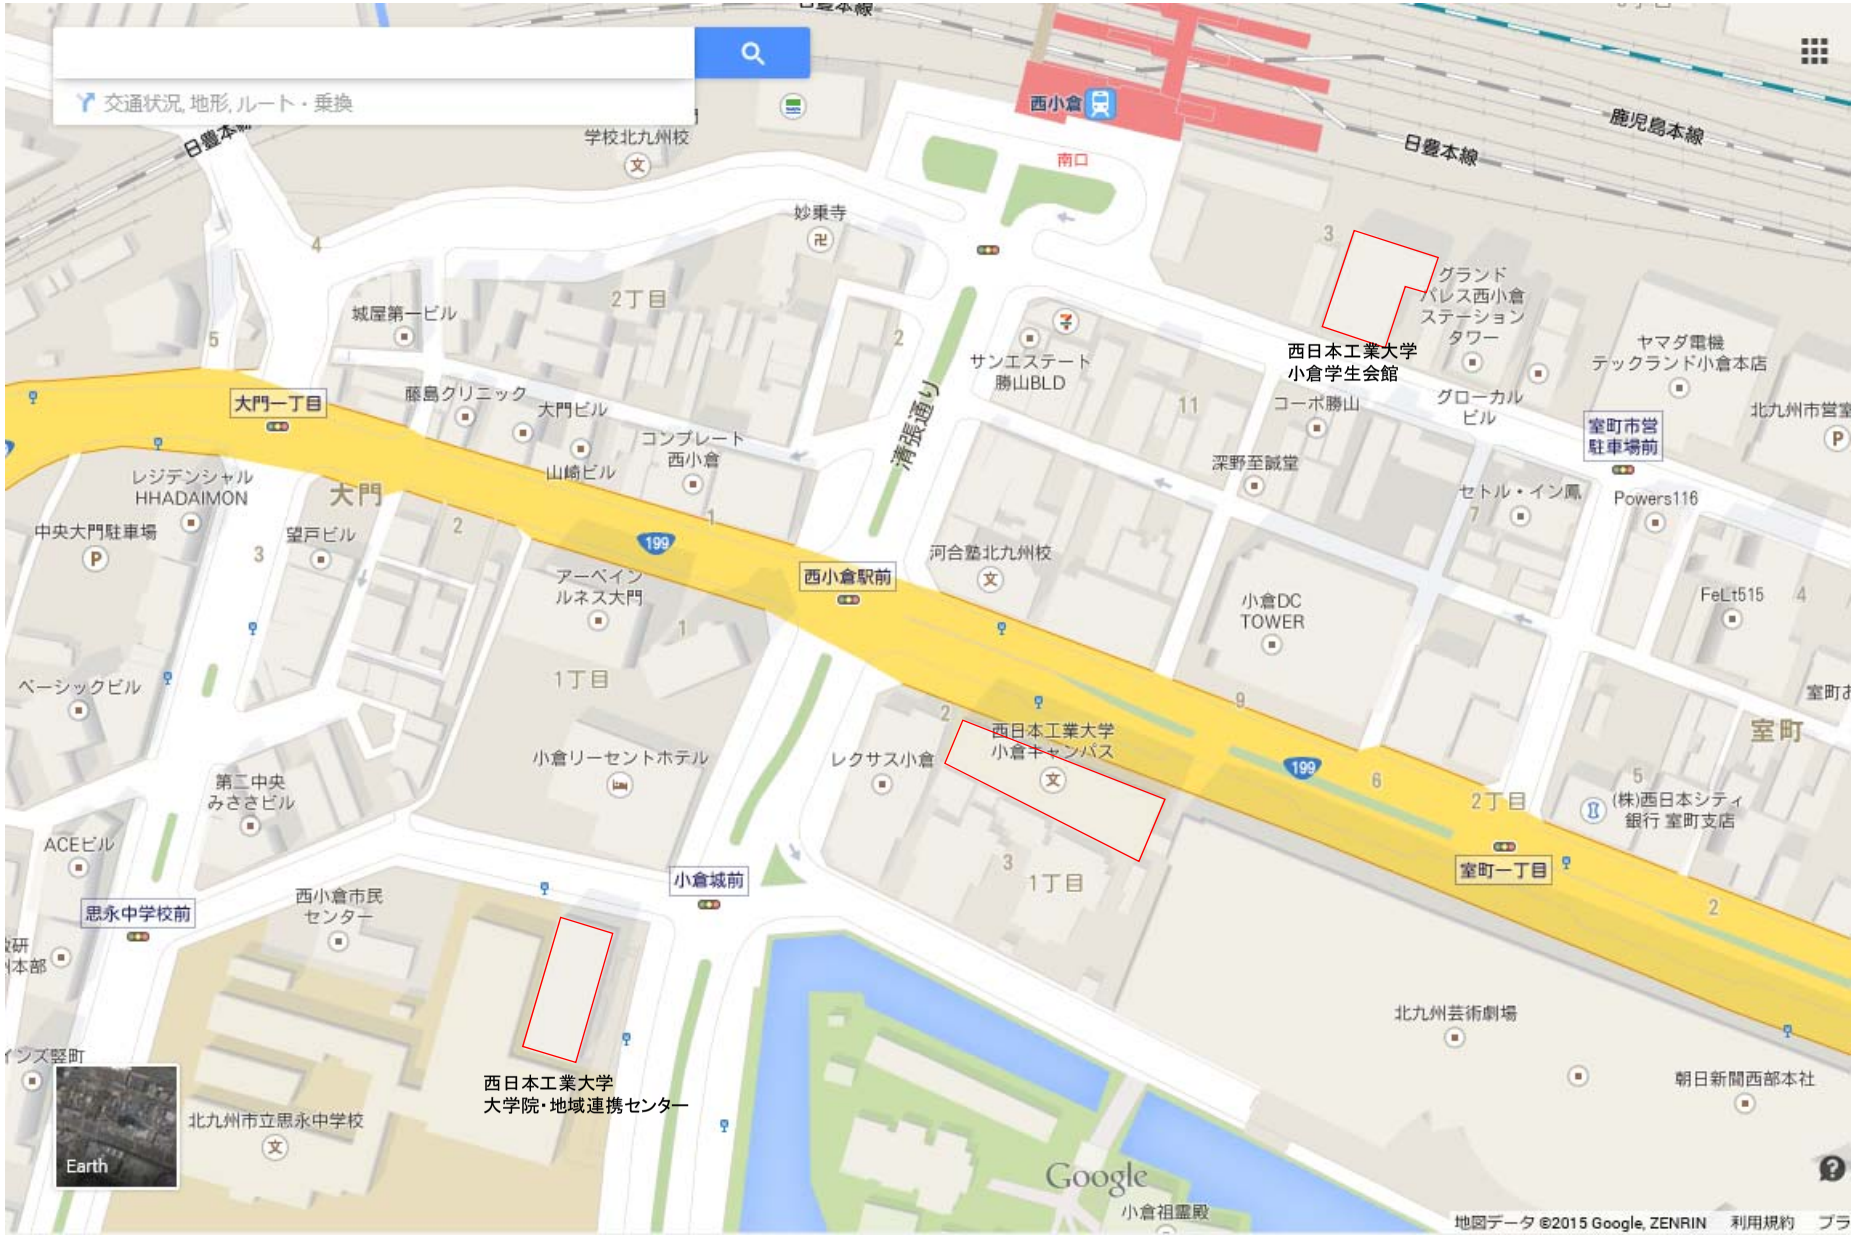
西日本工業大学
小倉学生会館
西日本工業大学
小倉キャンパス
西日本工業大学
大学院・地域連携センター
西小倉
南口
日豊本線
鹿児島本線
学校北九州校
妙乗寺
城屋第一ビル
2丁目
藤島クリニック
大門ビル
コンプレート
西小倉
山崎ビル
大門一丁目
大門
レジデンシャル
HHADAIMON
中央大門駐車場
望戸ビル
アーベイン
ルネス大門
西小倉駅前
清張通り
サンエステート
勝山BLD
河合塾北九州校
グランド
パレス西小倉
ステーション
タワー
グローカル
ビル
コーポ勝山
深野至誠堂
ヤマダ電機
テックランド小倉本店
室町市営
駐車場前
セトル・イン鳳
Powers116
FeLt515
小倉DC
TOWER
室町
室町一丁目
(株)西日本シティ
銀行 室町支店
ベーシックビル
1丁目
小倉リーセントホテル
レクサス小倉
第二中央
みささビル
ACEビル
思永中学校前
西小倉市民
センター
小倉城前
北九州市立思永中学校
北九州芸術劇場
朝日新聞西部本社
小倉祖霊殿
Google
Earth
地図データ ©2015 Google, ZENRIN
利用規約

施　設　面　積　一　覧

【おばせキャンパス】

教室番号	教室名	部屋面積	頁	教室番号	教室名	部屋面積	頁
A101	大講義室	336.77㎡	9	D408	実験・卒業研究室	45.77㎡	16
図書館	閲覧室	913.16㎡	11	D409	実験・卒業研究室	45.77㎡	16
A404	講義室	76.08㎡	12	D410	研究室	32.14㎡	16
A405	講義室	79.65㎡	12	D411	研究室	32.14㎡	16
A406	学習室	83.79㎡	12	D412	実験・卒業研究室	62.65㎡	16
A407	講義室	76.08㎡	12	D413	研究室	30.51㎡	16
A408	講義室	76.08㎡	12	D414	実験・卒業研究室	45.77㎡	16
A409	講義室	77.27㎡	12	D415	実験・卒業研究室	45.77㎡	16
D102	機械工作実験室	43.88㎡	13	D416	研究室	31.12㎡	16
D103	製作・開発実験室	131.63㎡	13	D502	研究室	32.14㎡	17
D104	電子顕微鏡室	43.88㎡	13	D503	研究室	30.51㎡	17
D105	風洞実験室	177.84㎡	13	D504	実験・卒業研究室	45.77㎡	17
D106	講義室	134.84㎡	13	D505	実験・卒業研究室	45.77㎡	17
D108	精密測定室	29.16㎡	13	D506	研究室	30.51㎡	17
D109	材料工学実験室	131.63㎡	13	D507	研究室	30.51㎡	17
D202	講義室	153.56㎡	14	D508	実験・卒業研究室	45.77㎡	17
D203	講義室	153.56㎡	14	D509	実験・卒業研究室	45.77㎡	17
D204	講義室	190.64㎡	14	D510	研究室	32.14㎡	17
D205	講義室	131.60㎡	14	D511	研究室	32.14㎡	17
D207	講義室	175.50㎡	14	D512	実験・卒業研究室	62.65㎡	17
D302	研究室	32.14㎡	15	D513	高電圧実験室	76.28㎡	17
D303	研究室	30.51㎡	15	D514	実験・卒業研究室	45.77㎡	17
D304	実験・卒業研究室	45.77㎡	15	D515	研究室	31.12㎡	17
D305	実験・卒業研究室	45.77㎡	15	F102	工作室	352.6㎡	18
D306	研究室	30.51㎡	15	F103	工房・工作ブース	20.74㎡	18
D307	研究室	30.51㎡	15	F201	デジタルものづくりカフェ	44.94㎡	19
D308	実験・卒業研究室	45.77㎡	15	F202	ミーティングルーム	45.90㎡	19
D309	実験・卒業研究室	45.77㎡	15	I201	大講義室	304.20㎡	22
D310	研究室	30.51㎡	15	I202	大講義室	257.40㎡	22
D311	研究室	32.14㎡	15	K	研究室	24.75㎡	25
D312	実験・卒業研究室	62.65㎡	15	K	実験室	19.23㎡	25
D313	研究室	30.51㎡	15	K	資料室	22.68㎡	25
D314	実験・卒業研究室	45.77㎡	15	M101	水工・環境実験室	310.73㎡	30
D315	実験・卒業研究室	45.77㎡	15	M102	機械工作実習室・工作工場	476.07㎡	30
D316	研究室	31.12㎡	15	M103	美夜古工房	215.00㎡	30
D402	研究室	32.14㎡	15	M104	CAD／CAMトレーニングルーム	188.10㎡	30
D403	研究室	30.51㎡	16	M105	構造実験室	80.61㎡	30
D404	実験・卒業研究室	45.77㎡	16	M202	計測室	30.00㎡	31
D405	実験・卒業研究室	45.77㎡	16	M204	男子更衣室	29.50㎡	31
D406	研究室	30.51㎡	16	M301	流体工学実験室	108.46㎡	32
D407	研究室	30.51㎡	16	M302	熱工学実験室	107.56㎡	32

施　設　面　積　一　覧

【おばせキャンパス】

教室番号	教室名	部屋面積	頁	教室番号	教室名	部屋面積	頁
M303	機械力学実験室	108.46㎡	32				
M304	メカトロ実験室	108.46㎡	32				
M305	シミュレーションルーム	107.56㎡	32				
M306	エンジン実験室	107.50㎡	32				
M307	機械・電気共同実験室	376.19㎡	32				
M402	卒業研究室	26.50㎡	33				
M403	研究室	30.00㎡	33				
M404	卒業研究室	30.00㎡	33				
M405	卒業研究室	26.50㎡	33				
M409	討議室・パソコン室	104.58㎡	33				
M411	電気応用実験室	186.27㎡	33				
M412	電気機器実験室	241.84㎡	33				
M413	電子工学実験室	223.72㎡	33				
N106	講義室	157.50㎡	34				
N121	パソコン演習室	243.00㎡	34				
N122	講義室	117.00㎡	34				
N207	研究室	36.40㎡	35				
N208	卒業研究室	67.60㎡	35				
N209	研究室	43.20㎡	35				
N210	卒業研究室	79.92㎡	35				
N221	研究室	33.80㎡	35				
N222	卒業研究室	65.00㎡	35				
N223	研究室	37.50㎡	35				
N224	卒業研究室	65.00㎡	35				
N225	研究室	33.80㎡	35				
N226	研究室	42.50㎡	35				
N227	卒業研究室	65.00㎡	35				
N228	情報工学実験室	33.80㎡	35				
N321	情報教育教室Ⅰ	270.00㎡	36				
N322	情報教育教室Ⅱ	270.00㎡	36				

施　設　面　積　一　覧

【小倉キャンパス】

教室番号	教室名	部屋面積	頁	教室番号	教室名	部屋面積	頁
小倉303	講義室	207.89㎡	45	小倉1008	研究室	23.06㎡	52
小倉304	ギャラリー	94.45㎡	45	小倉1009	研究室	21.83㎡	52
小倉401	メディアライブラリ	366.12㎡	46	小倉1010	非常勤講師室	34.75㎡	52
小倉402	メディアホール（キャリア支援室）	62.06㎡	46	小倉1111	スタジオ	41.13㎡	52
小倉501	PC教室	121.90㎡	47	小倉1112	スタジオ		52
小倉502	PC教室	122.77㎡	47	小倉1113	スタジオ	49.29㎡	52
小倉503	PC教室	128.29㎡	47	小倉1114	スタジオ		52
小倉504	PC教室	69.67㎡	47	小倉1115	スタジオ	32.61㎡	52
小倉507	メディア工房	47.99㎡	47	S201	スタジオ（多目的工房）	271.15㎡	55
小倉509	サウンドスタジオ	76.70㎡	47	S202	スタジオ（デジタルものづくりカフェ）	38.08㎡	55
小倉601	講義室	73.45㎡	48	S203	スタジオ（デジタルものづくりカフェ）	16.98㎡	55
小倉602	スタジオ	138.48㎡	48	S204	スタジオ（デジタルものづくりカフェ）	20.00㎡	55
小倉603	スタジオ	138.48㎡	48	S302	スタジオ（多目的製図室）	271.15㎡	56
小倉604	講義室	75.56㎡	48	S303	PC教室	75.06㎡	56
小倉605	スタジオ	39.94㎡	48	S401	講義室	113.10㎡	57
小倉606	モデリングルーム	85.77㎡	48	S402	スタジオ	113.10㎡	57
小倉801	講義室	74.46㎡	50	S406	講義室	121.68㎡	57
小倉802	講義室	68.51㎡	50	S501	ゼミナール室	56.55㎡	58
小倉803	講義室	67.97㎡	50	S502	研究室	28.27㎡	58
小倉804	講義室	68.51㎡	50	S503	研究室	28.28㎡	58
小倉805	講義室	75.61㎡	50	S504	研究室	28.27㎡	58
小倉901	遠隔ヘルプデスク	28.17㎡	51	S505	研究室	28.28㎡	58
小倉902	研究室	23.49㎡	51	S506	研究室	28.27㎡	58
小倉904	研究室	23.06㎡	51	S507	研究室	28.28㎡	58
小倉905	研究室	23.06㎡	51	S508	スタジオ	57.72㎡	58
小倉906	研究室	23.06㎡	51	S509	スタジオ	57.72㎡	58
小倉907	研究室	23.06㎡	51	S510	スタジオ	57.72㎡	58
小倉908	研究室	23.06㎡	51	S511	スタジオ	57.72㎡	58
小倉909	研究室	21.83㎡	51	S601	ゼミナール室	56.55㎡	59
小倉910	研究室(共同)	34.75㎡	51	S602	研究室	28.27㎡	59
小倉911	スタジオ	41.13㎡	51	S603	研究室	28.28㎡	59
小倉912	スタジオ		51	S604	研究室	28.27㎡	59
小倉913	スタジオ	49.29㎡	51	S605	研究室	28.28㎡	59
小倉914	スタジオ		51	S606	研究室	28.27㎡	59
小倉915	スタジオ	32.61㎡	51	S607	研究室	28.28㎡	59
小倉1002	研究室	23.49㎡	52	S608	スタジオ	57.72㎡	59
小倉1003	研究室	23.06㎡	52	S609	スタジオ	57.72㎡	59
小倉1004	研究室	23.06㎡	52	S610	スタジオ	57.72㎡	59
小倉1005	研究室	23.06㎡	52	S611	スタジオ	57.72㎡	59
小倉1006	研究室	23.06㎡	52				
小倉1007	研究室	23.06㎡	52				

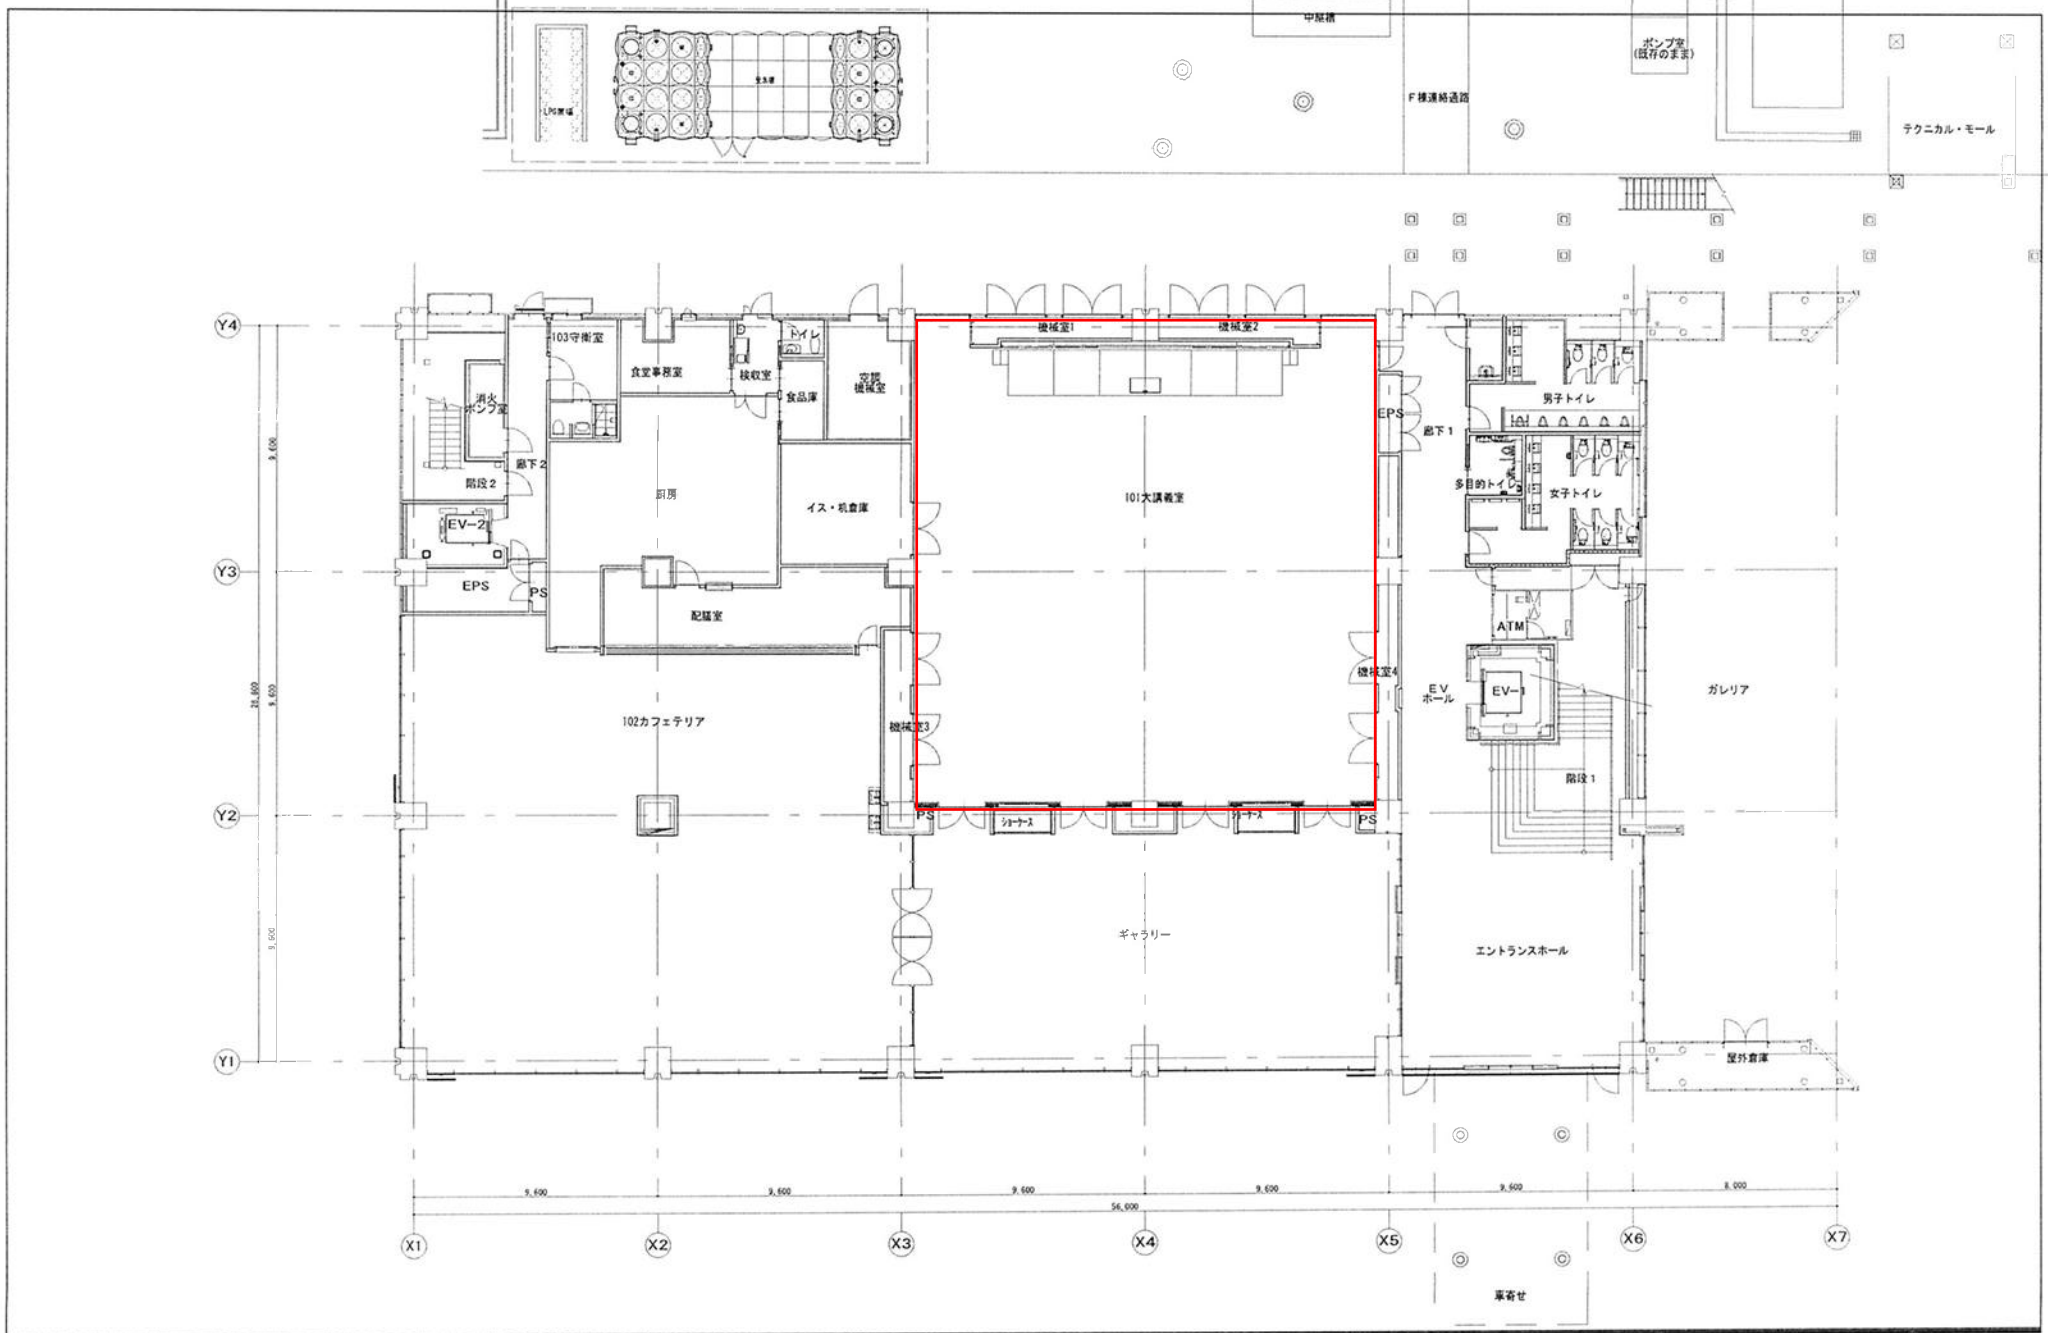

日本設計	改工図	訂正	特記	西日本工業大学おばせキャンパス 本館新築工事	図面名称 1階平面図 縮尺 A1:1/100、A3:1/200 図面番号 1039 区分 建築図

PRINT DATE

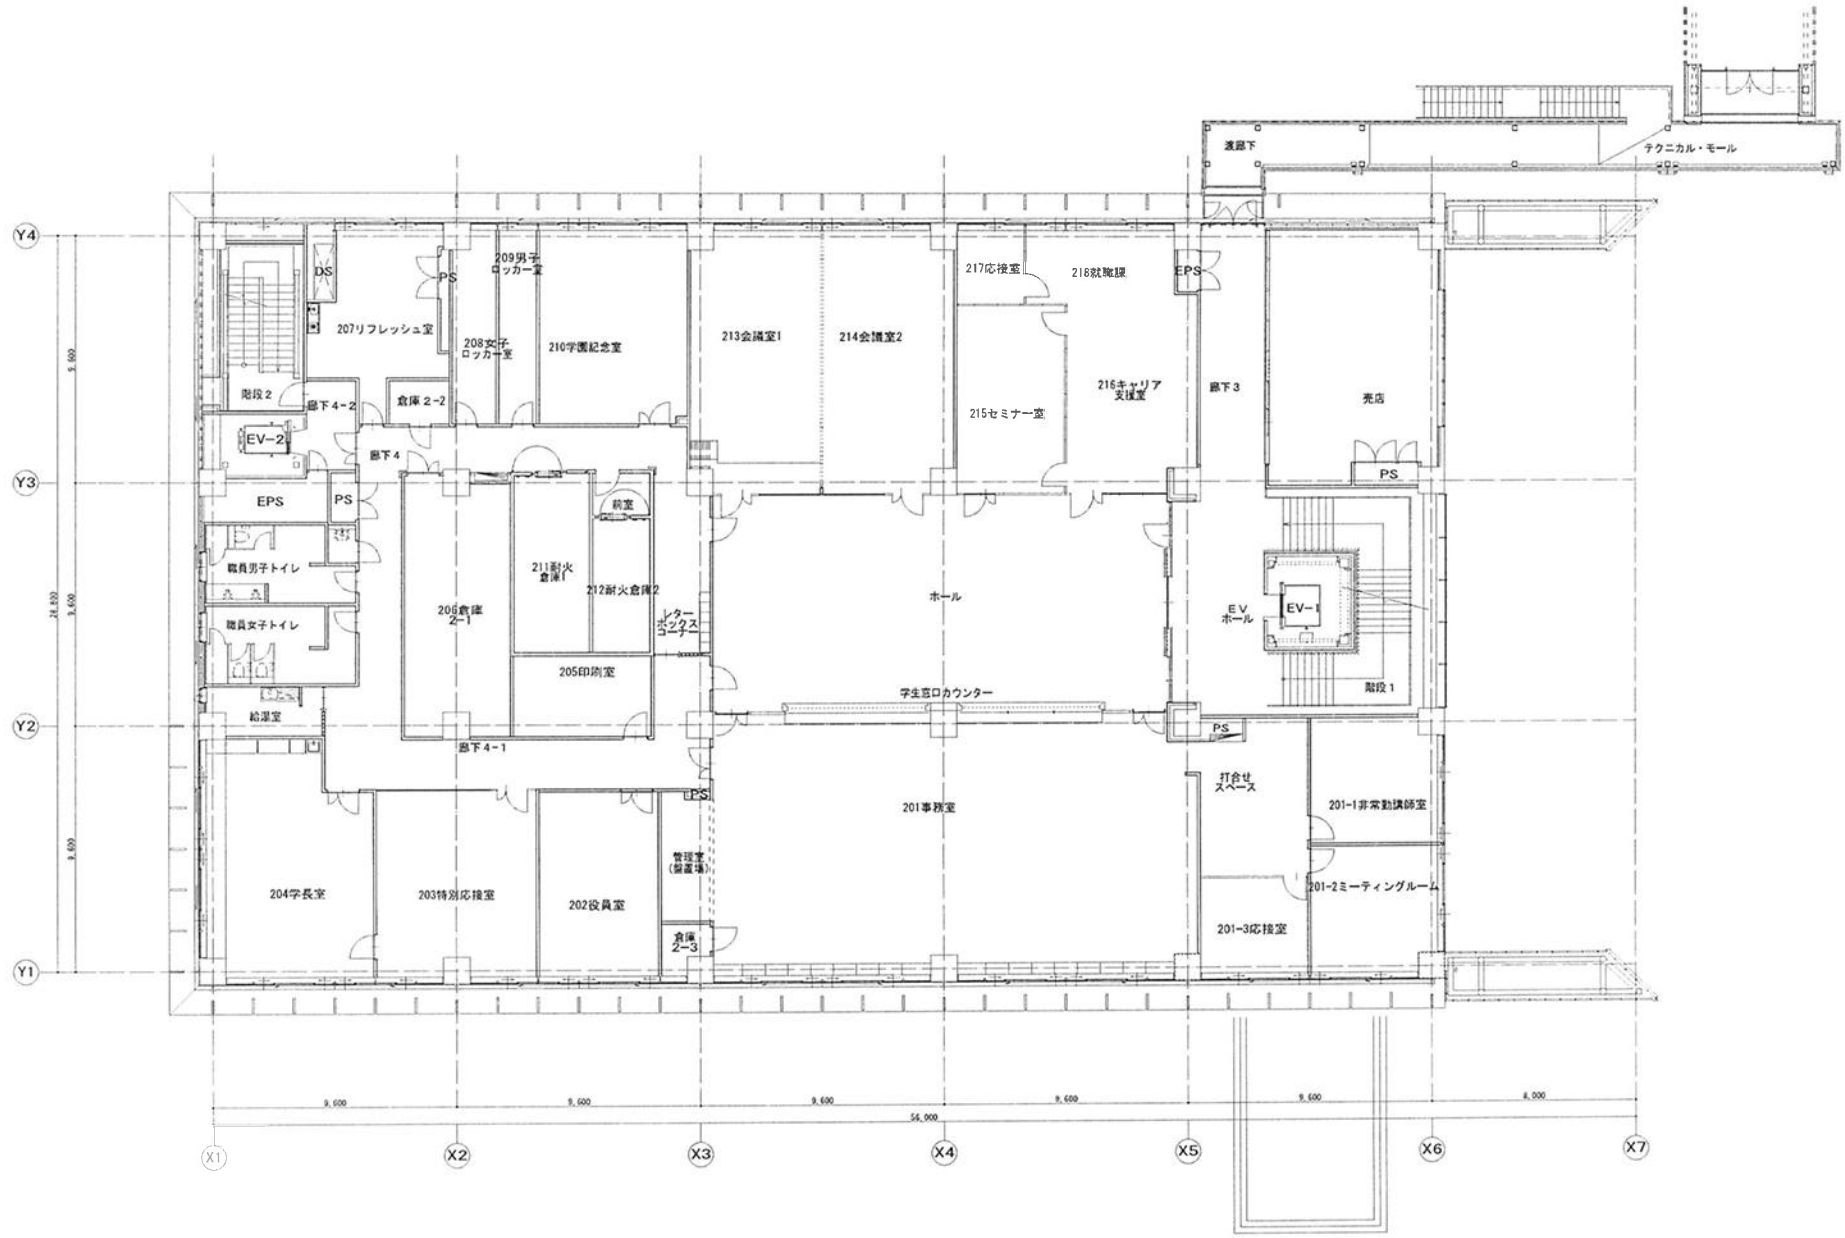

日本設計	作図 / 製図 /	竣工図 / 検査 / 確認 / 合格 /	訂正	特記	西日本工業大学おばせキャンパス 本館新築工事	図面名称 2階平面図	縮尺 A1:1/100、A3:1/200	図面番号	区分

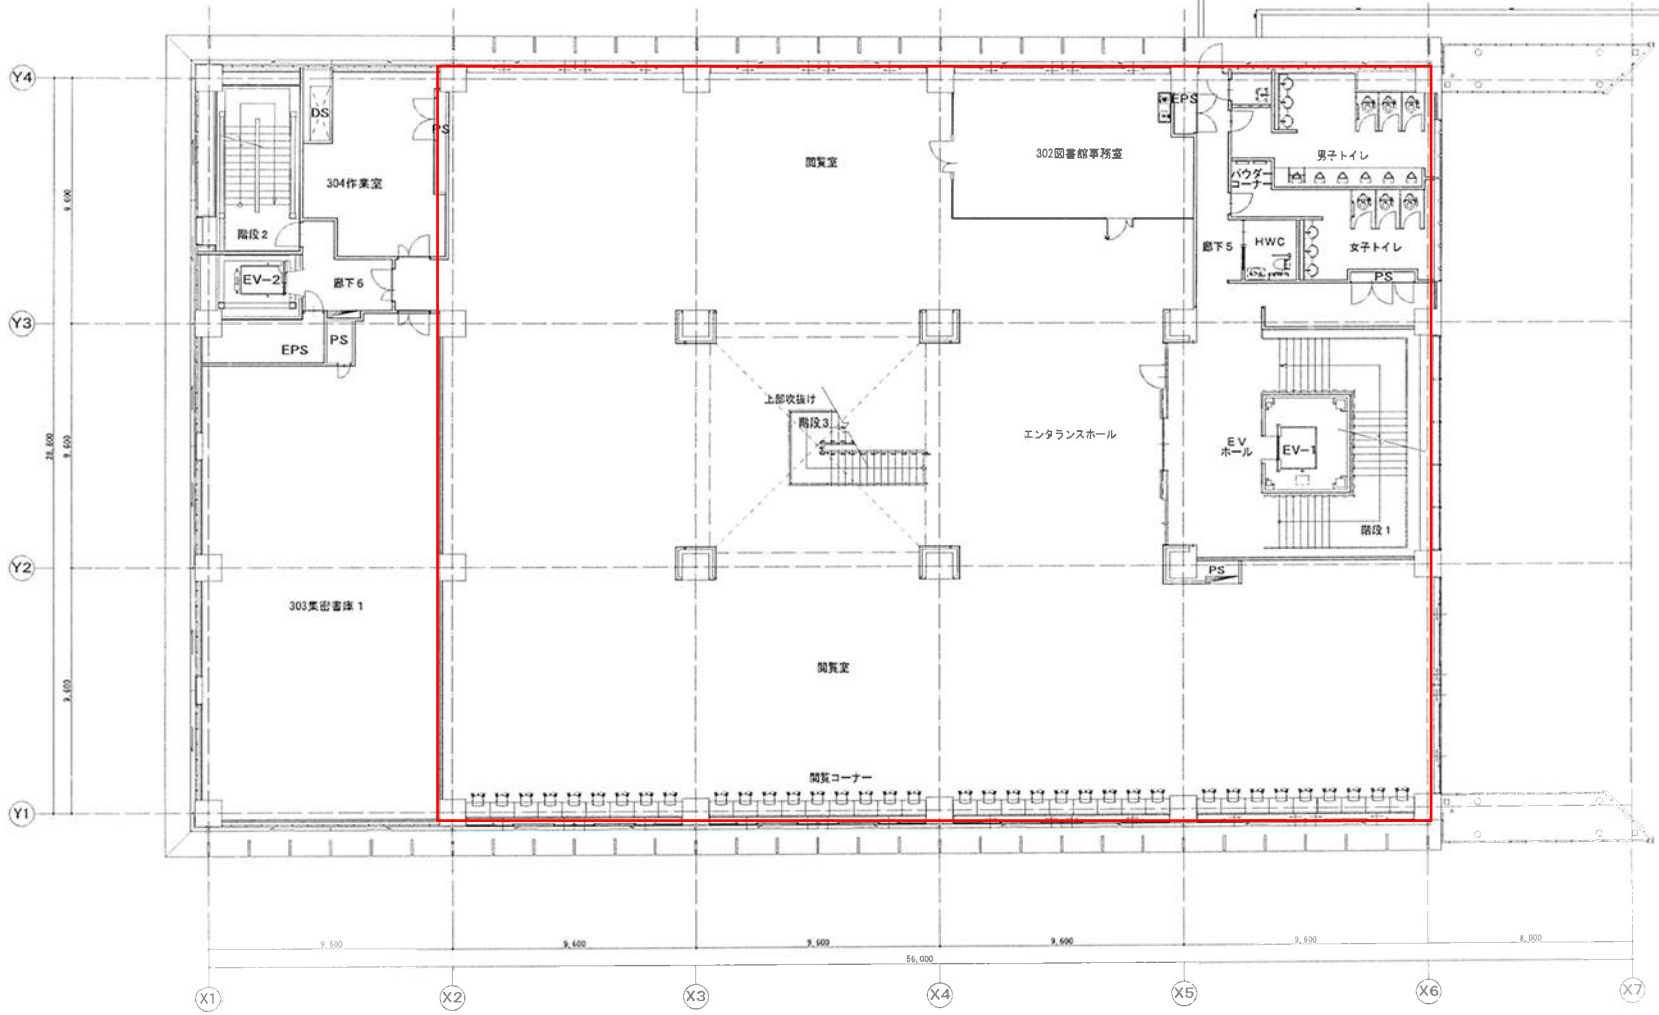

日本設計

西日本工業大学おばせキャンパス 本館新築工事	3階平面図
	A1:1/100、A3:1/200

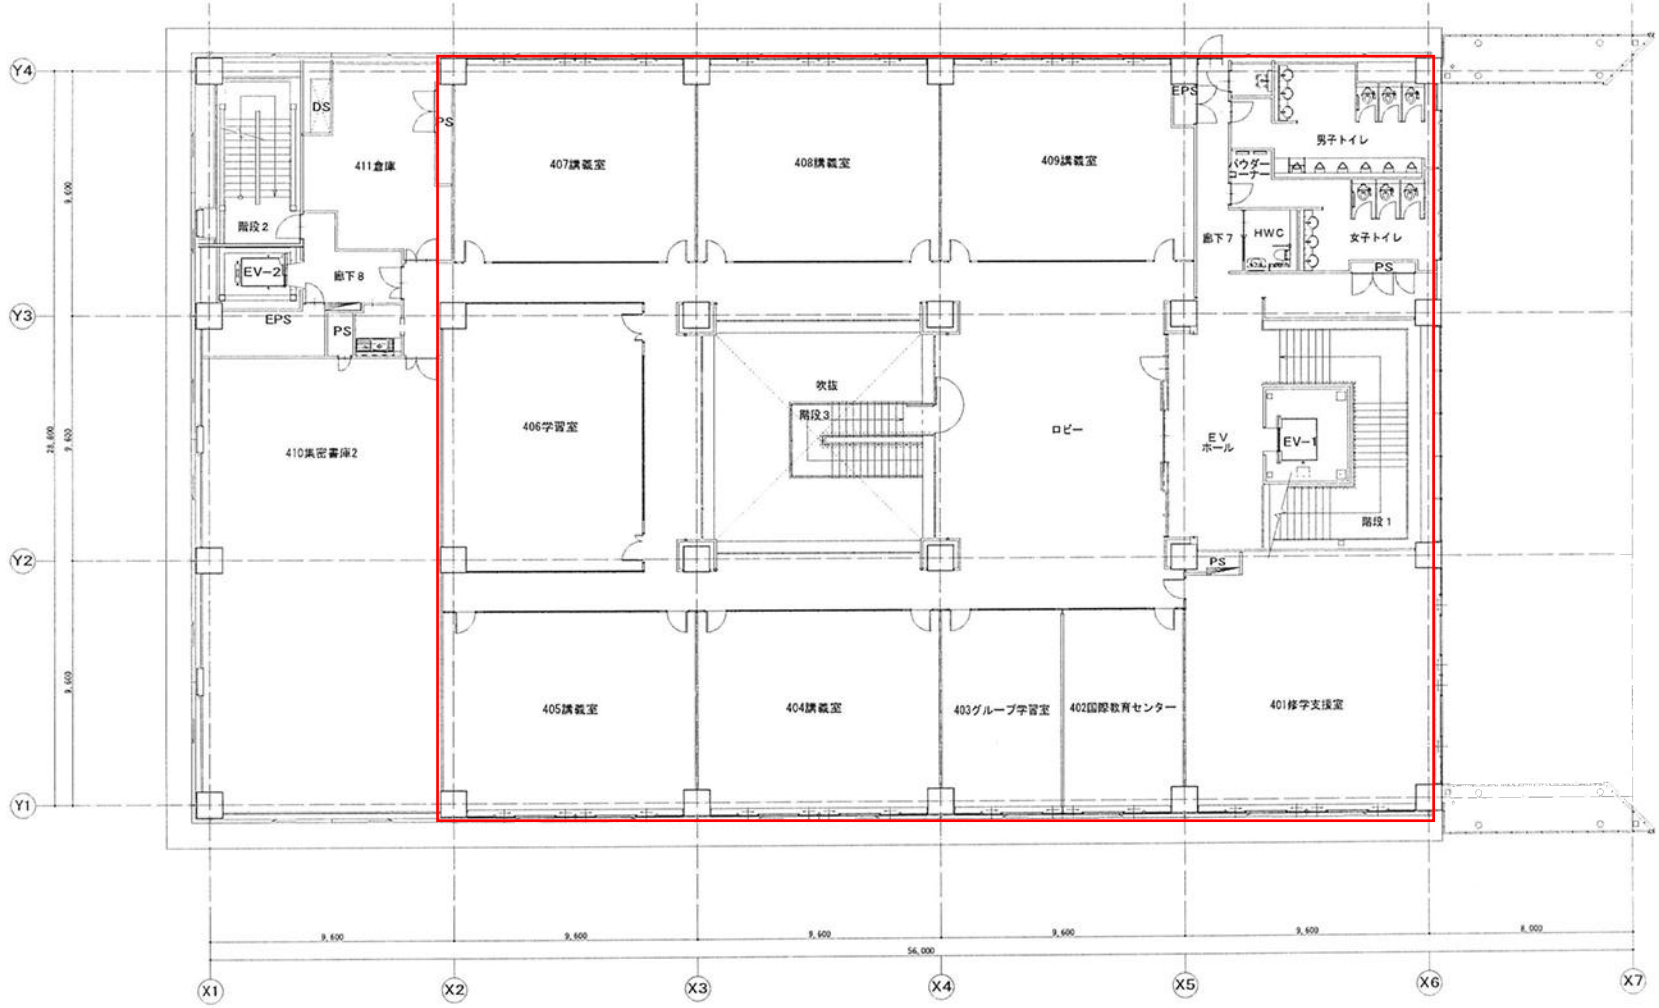

日本設計

西日本工業大学おばせキャンパス 本館新築工事	4階平面図
	A1:1/100、A3:1/200

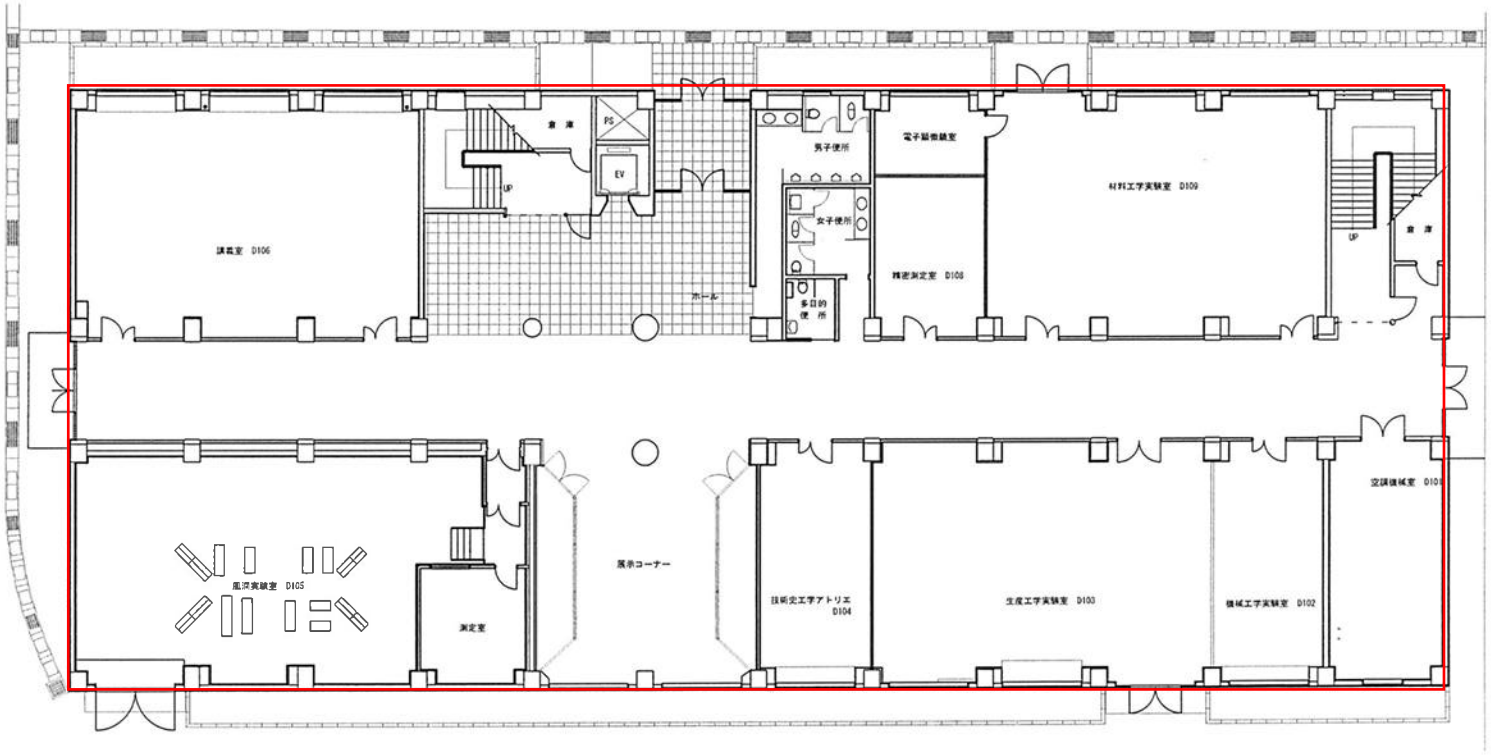

D棟　１階平面図

NISHINIPPON INSTITUTE OF TECHNOLOGY						TITLE D棟　１階平面図	
		DRAWN BY K.Saito	PLANNED BY	CHECKED BY	APPROVED BY K.Saito	SCALE 1/200	DATE

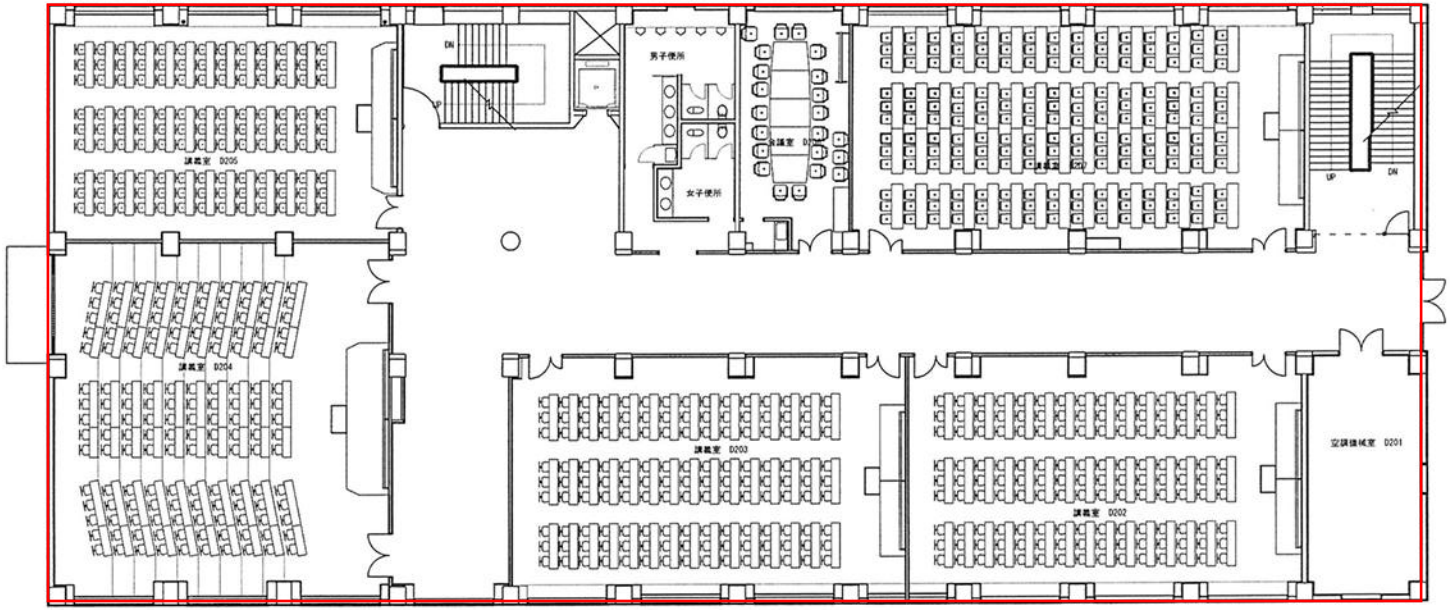

D棟　２階平面図

NISHINIPPON INSTITUTE OF TECHNOLOGY					TITLE D棟　２階平面図
		DRAWN BY K.Saito	PLANNED BY	CHECKED BY	APPROVED BY K.Saito
					SCALE 1/200　DATE . .

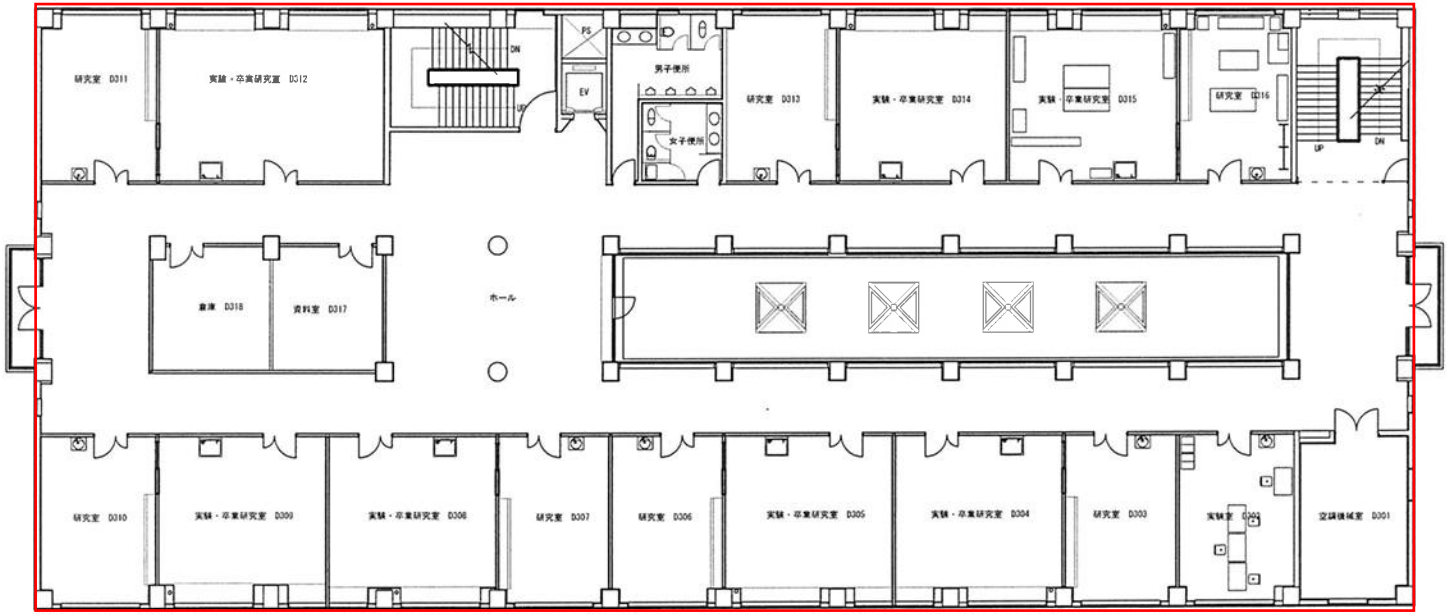

D棟　３階平面図

NISHINIPPON INSTITUTE OF TECHNOLOGY						TITLE D棟　３階平面図
		DRAWN BY K.Saito	PLANNED BY	CHECKED BY	APPROVED BY K.Saito	SCALE 1/200 DATE - -

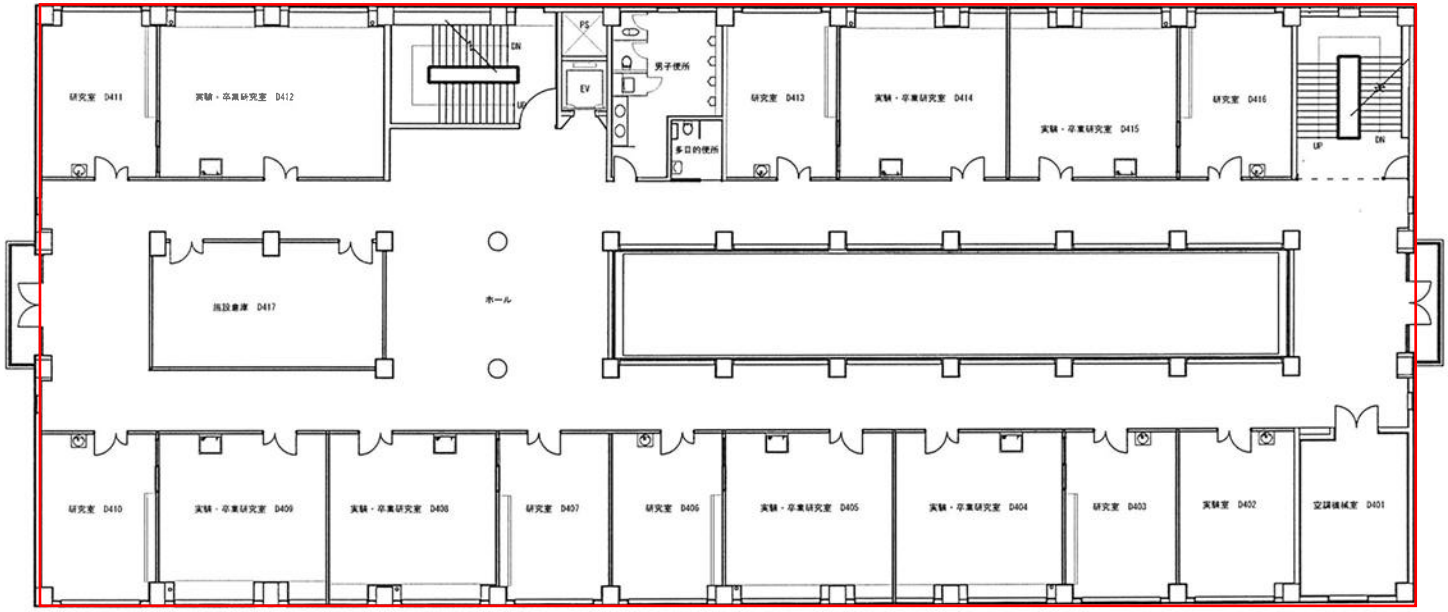

D棟　４階平面図

NISHINIPPON INSTITUTE OF TECHNOLOGY						TITLE D棟　４階平面図	
		DRAWN BY K.Saito	PLANNED BY	CHECKED BY	APPROVED BY K.Saito	SCALE 1/200	DATE . .

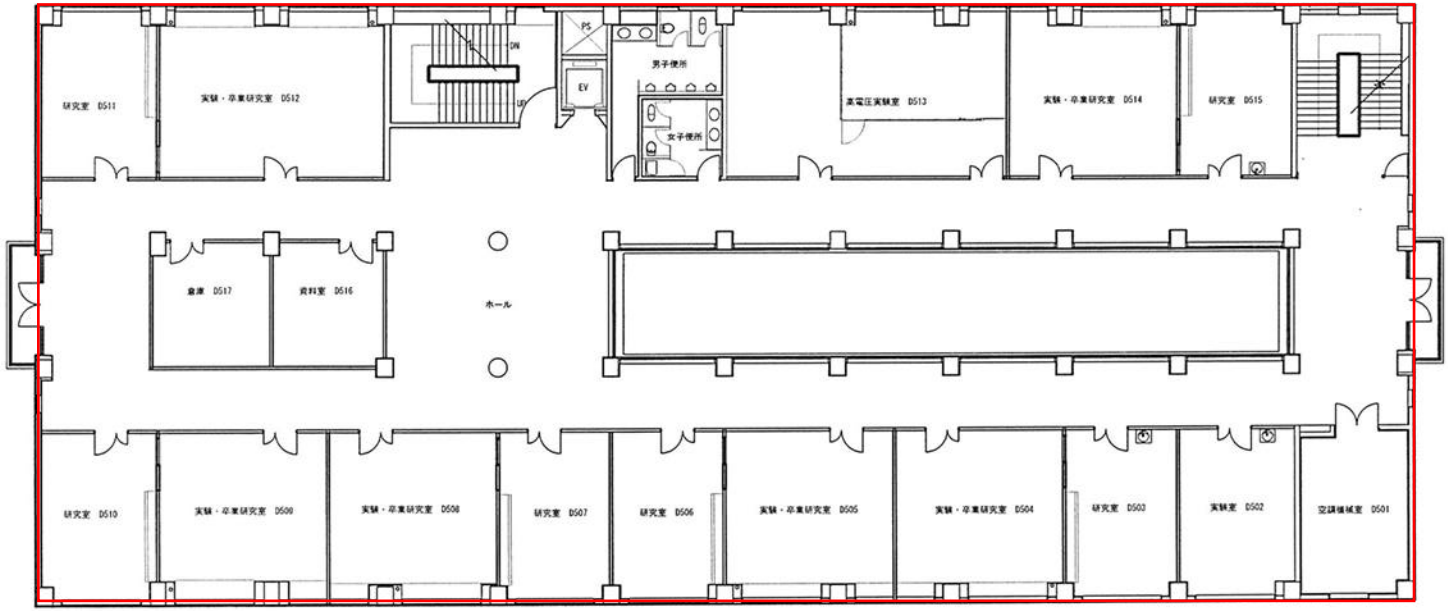

D棟 5階平面図

NISHINIPPON INSTITUTE OF TECHNOLOGY						TITLE D棟 5階平面図	
		DRAWN BY (K.Saito)	PLANNED BY	CHECKED BY	APPROVED BY (K.Saito)	SCALE 1/200	DATE - -

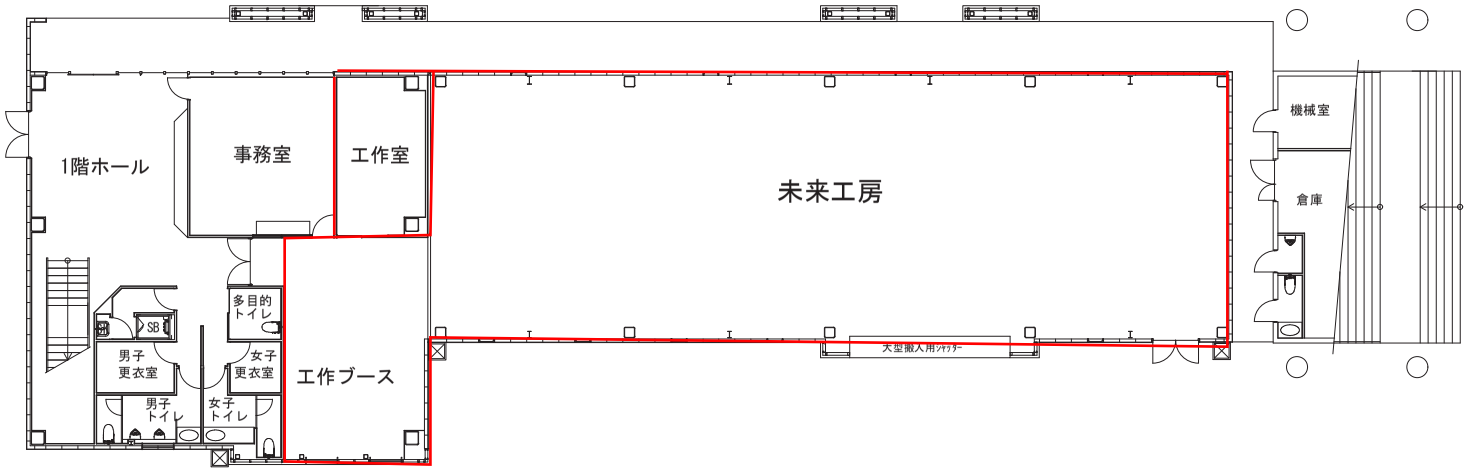

訂正	月	日				
	5	15	確認申請用			

若築建設株式会社

若築建設株式会社九州支店一級建築士事務所
北九州市若松区浜町1-4-7　TEL 093(752)3510
一級建築士　登録第355347号　萩野　晃由

設計	製図	承認

工事名：（仮称）西日本工業大学　夢工房新築工事
図面名：1階平面図
日付：2015.05.15
縮尺：A3　S=1:200
図面番号：A-009

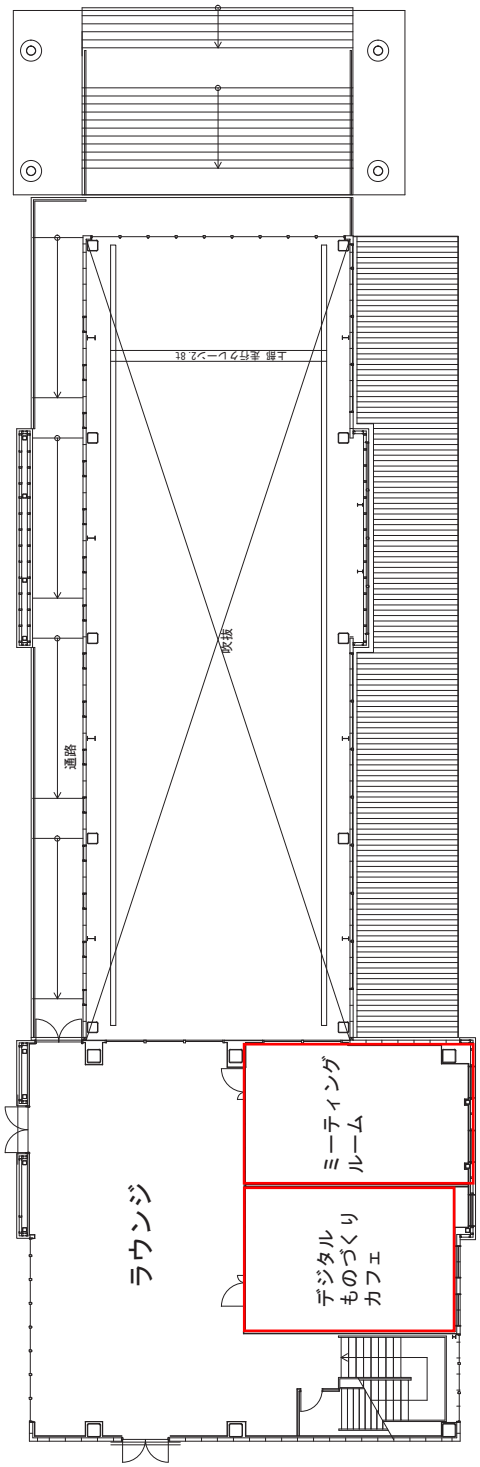
ラウンジ
デジタル
ものづくり
カフェ
ミーティング
ルーム
通路
吹抜
上部 走行クレーン2.8t

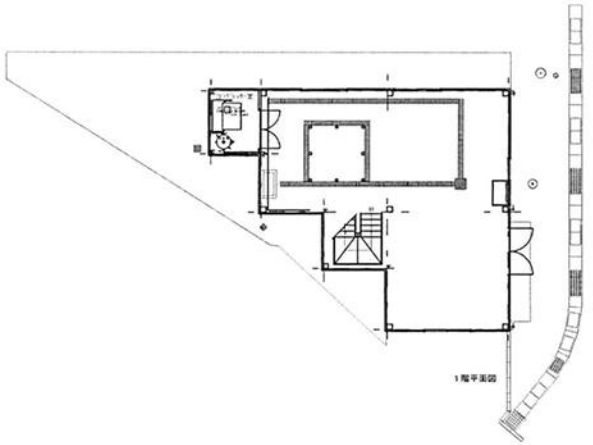

1階平面図

NISHINIPPON INSTITUTE OF TECHNOLOGY

TITLE H棟 機械実験棟 1階平面図

SCALE 1/100

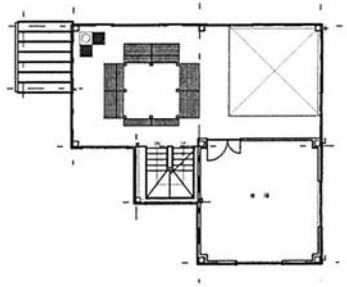

2階平面図

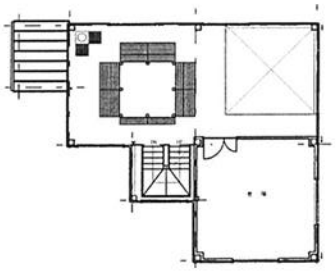

3階平面図

NISHINIPPON INSTITUTE OF TECHNOLOGY

TITLE H棟 機械実験棟 2階平面 3階平面図

SCALE 1/100

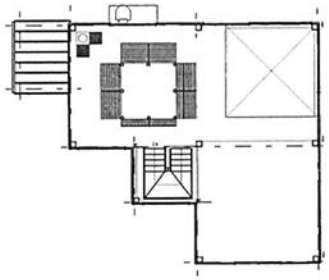

4階平面図

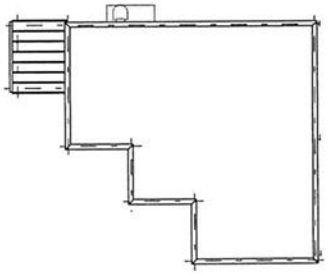

屋根伏図

NISHINIPPON INSTITUTE OF TECHNOLOGY

TITLE H棟 機械実験棟 4階平面図・屋根伏図

SCALE 1/100

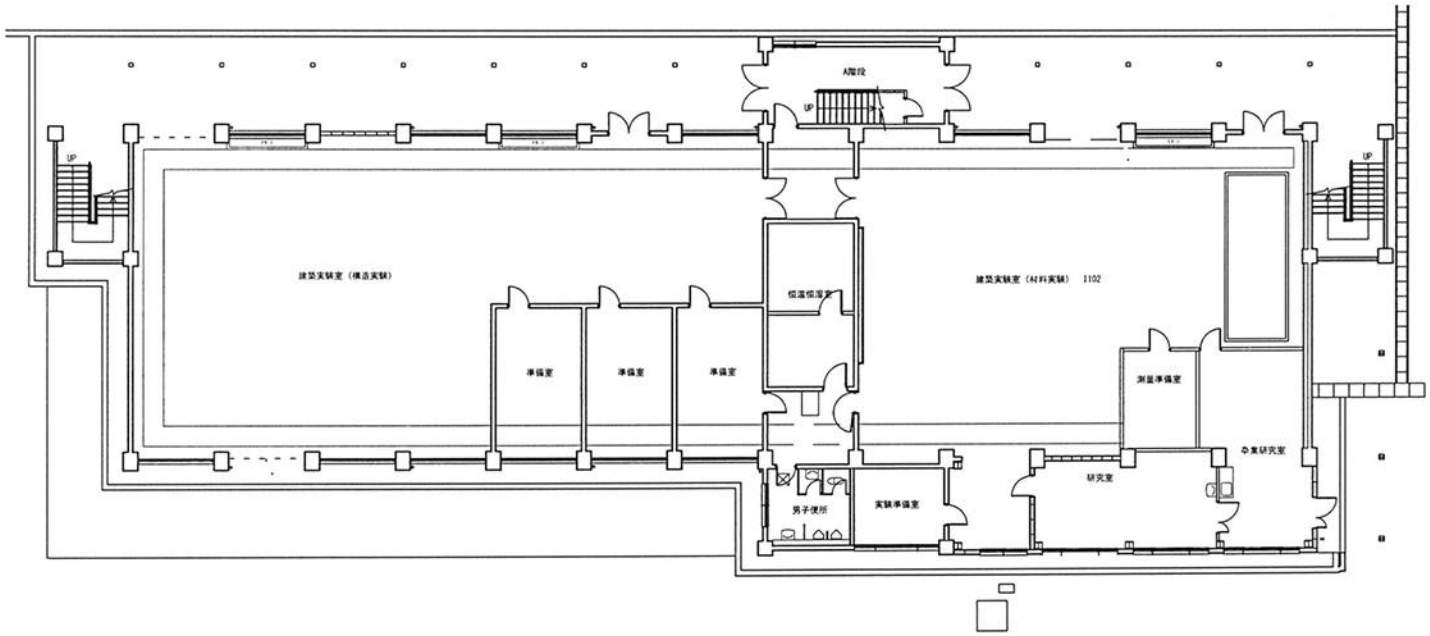

I棟1階平面図

NISHINIPPON INSTITUTE OF TECHNOLOGY						TITLE I棟1階平面図	
		DRAWN BY (K. Saito)	PLANNED BY	CHECKED BY	APPROVED BY (K. Saito)	SCALE 1/200	DATE - -

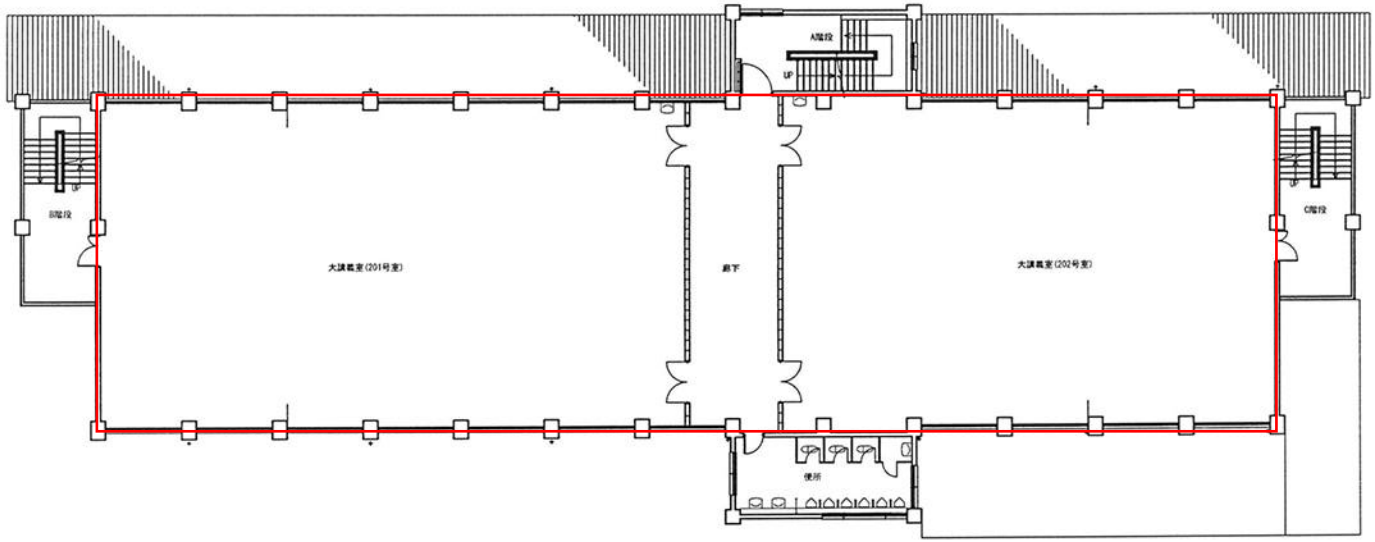

I棟2階平面図

NISHINIPPON INSTITUTE OF TECHNOLOGY						TITLE I棟　2階平面図	
		DRAWN BY K.Saito	PLANNED BY	CHECKED BY	APPROVED BY K.Saito	SCALE 1/200	DATE - -

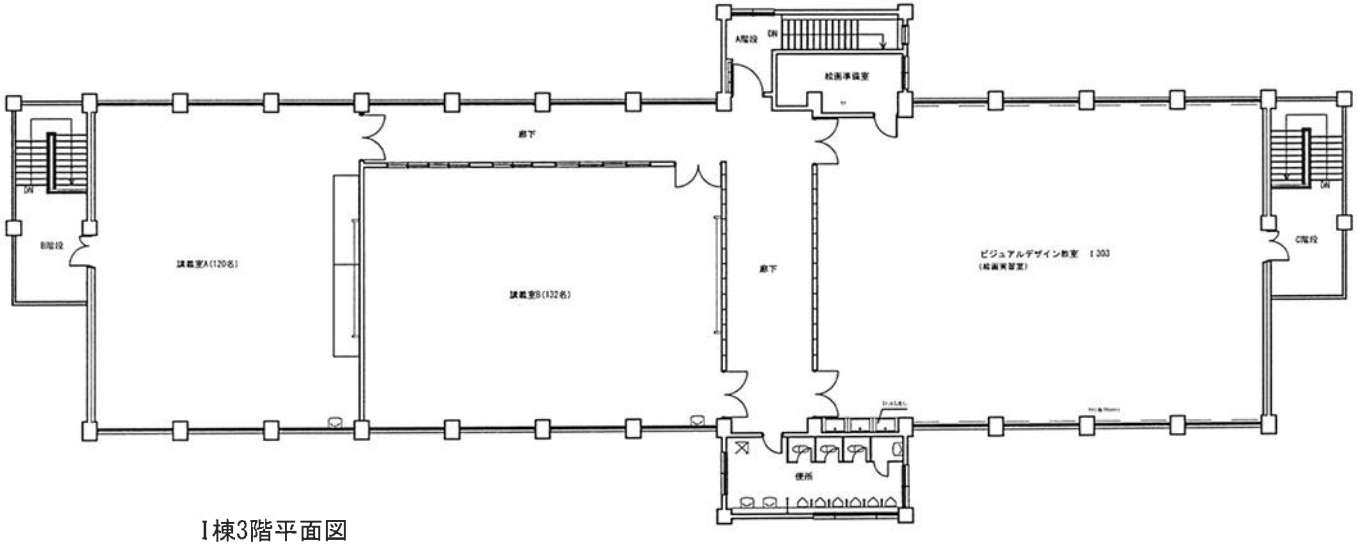

I棟3階平面図

I棟3階平面図

NISHINIPPON INSTITUTE OF TECHNOLOGY						TITLE I 棟 3階平面図
		DRAWN BY K.Saito	PLANNED BY	CHECKED BY	APPROVED BY K.Saito	SCALE DATE - -

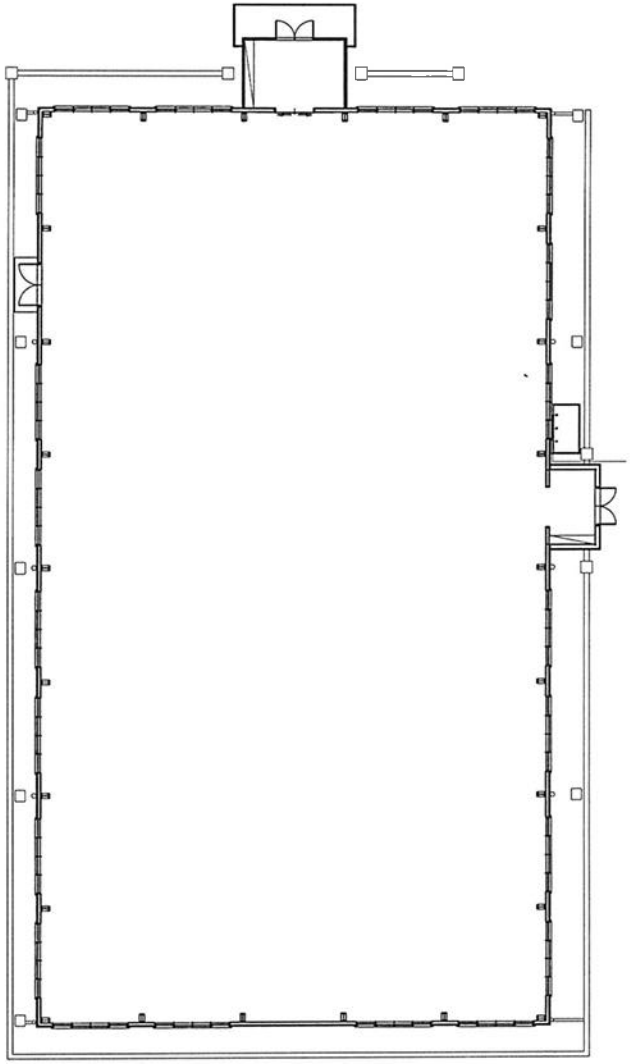

J棟第2体育館平面図

NISHINIPPON INSTITUTE OF TECHNOLOGY						TITLE J棟第2体育館平面図	
		DRAWN BY (K. Saito)	PLANNED BY	CHECKED BY	APPROVED BY (K. Saito)	SCALE 1/200	DATE - -

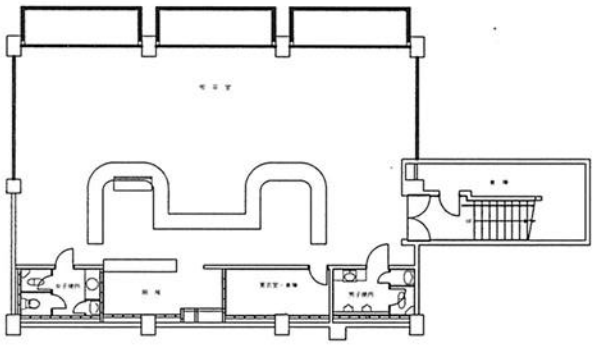

K棟厚生会館1階平面図

NISHINIPPON INSTITUTE OF TECHNOLOGY			TITLE K棟厚生会館1階平面図

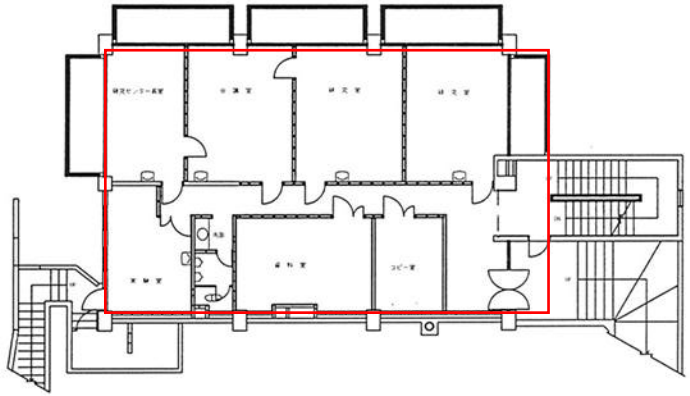

K棟厚生会館2階平面図

NISHINIPPON INSTITUTE OF TECHNOLOGY			TITLE K棟厚生会館2階平面図

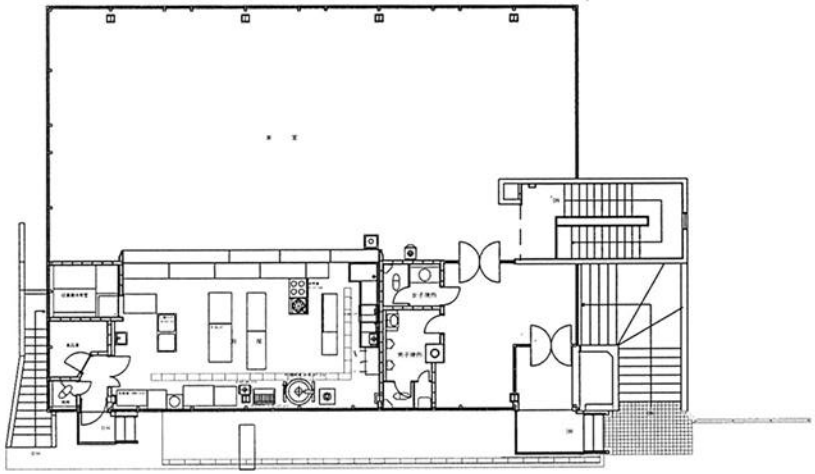

K棟厚生会館3階平面図

NISHINIPPON INSTITUTE OF TECHNOLOGY			TITLE K棟 厚生会館 3階平面図 SCALE 1/200

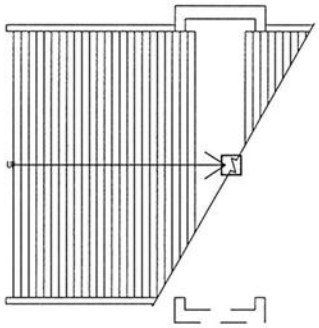

L棟総合体育館1階平面図

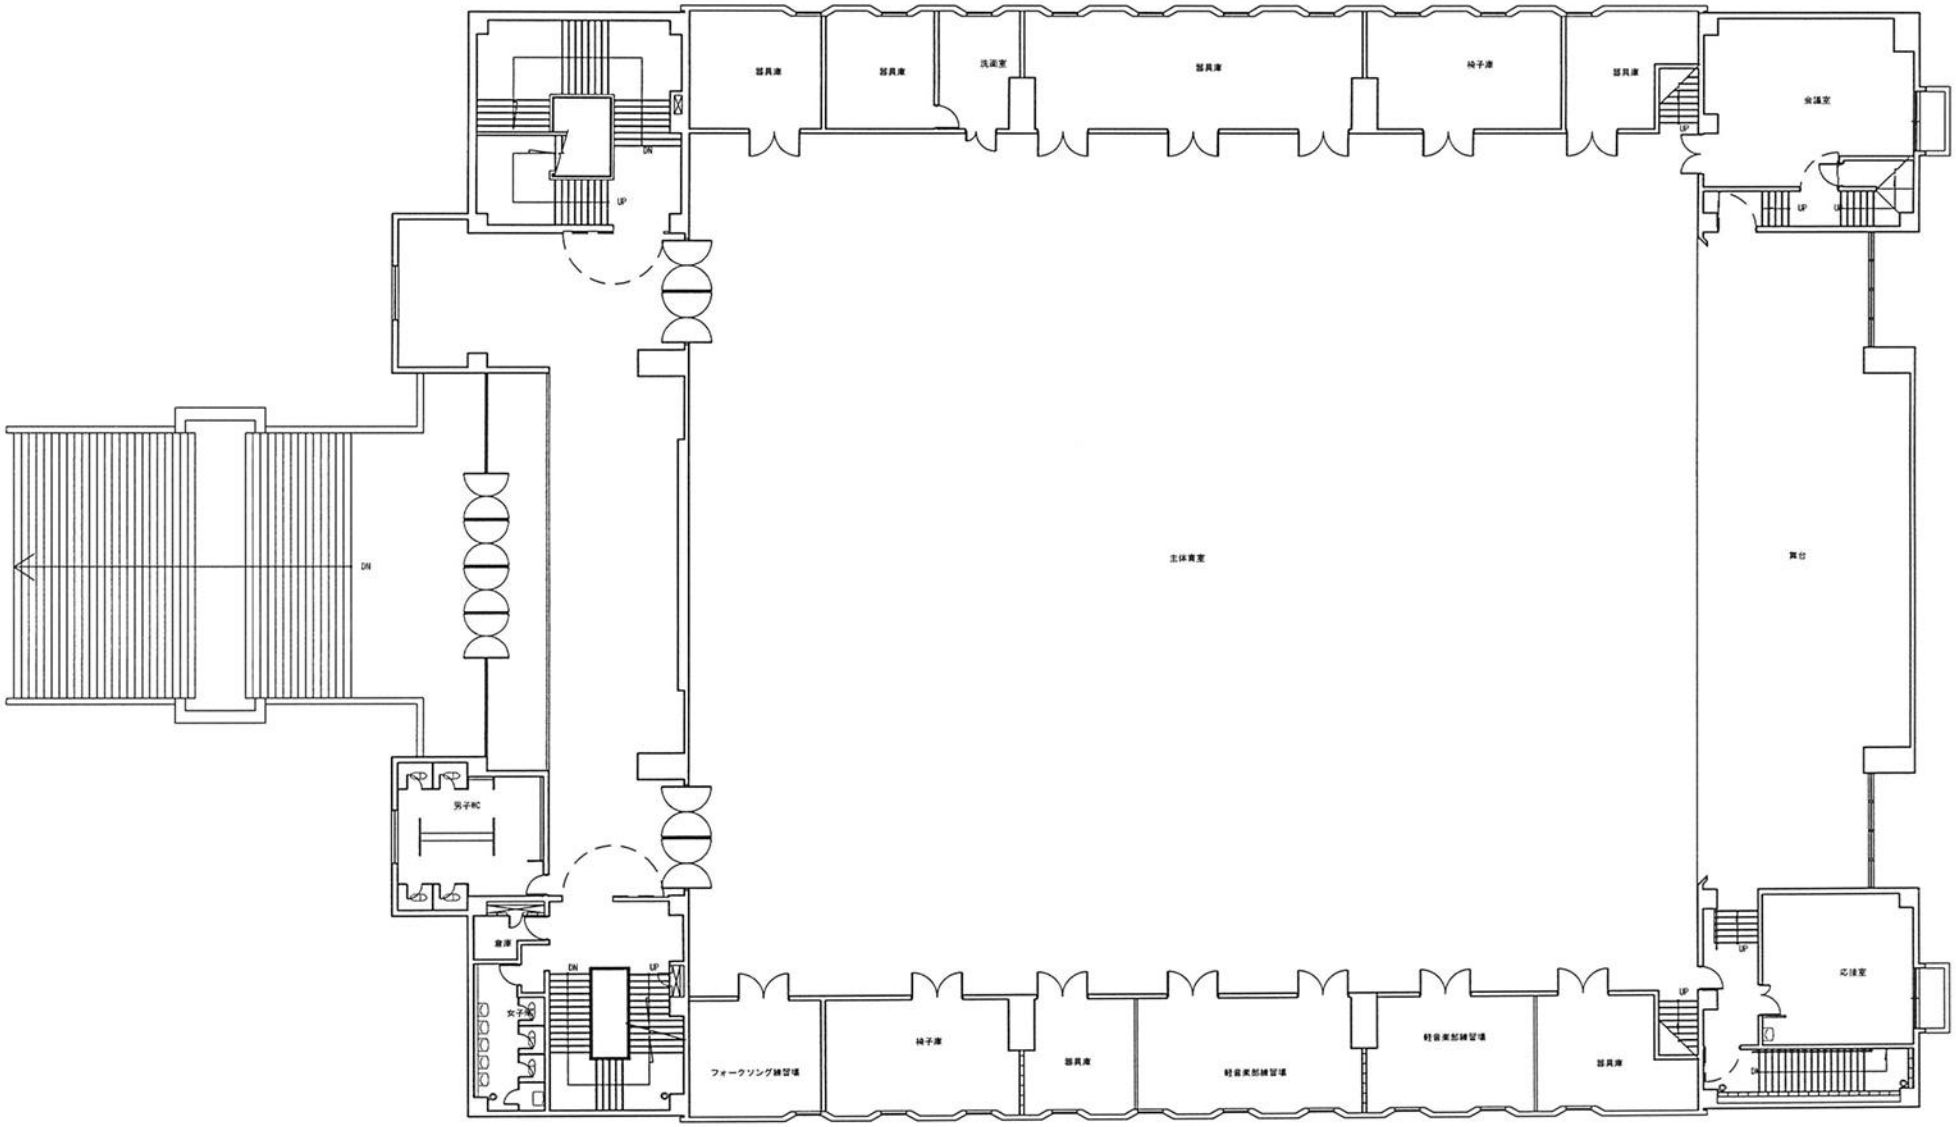

L棟総合体育館2階平面図

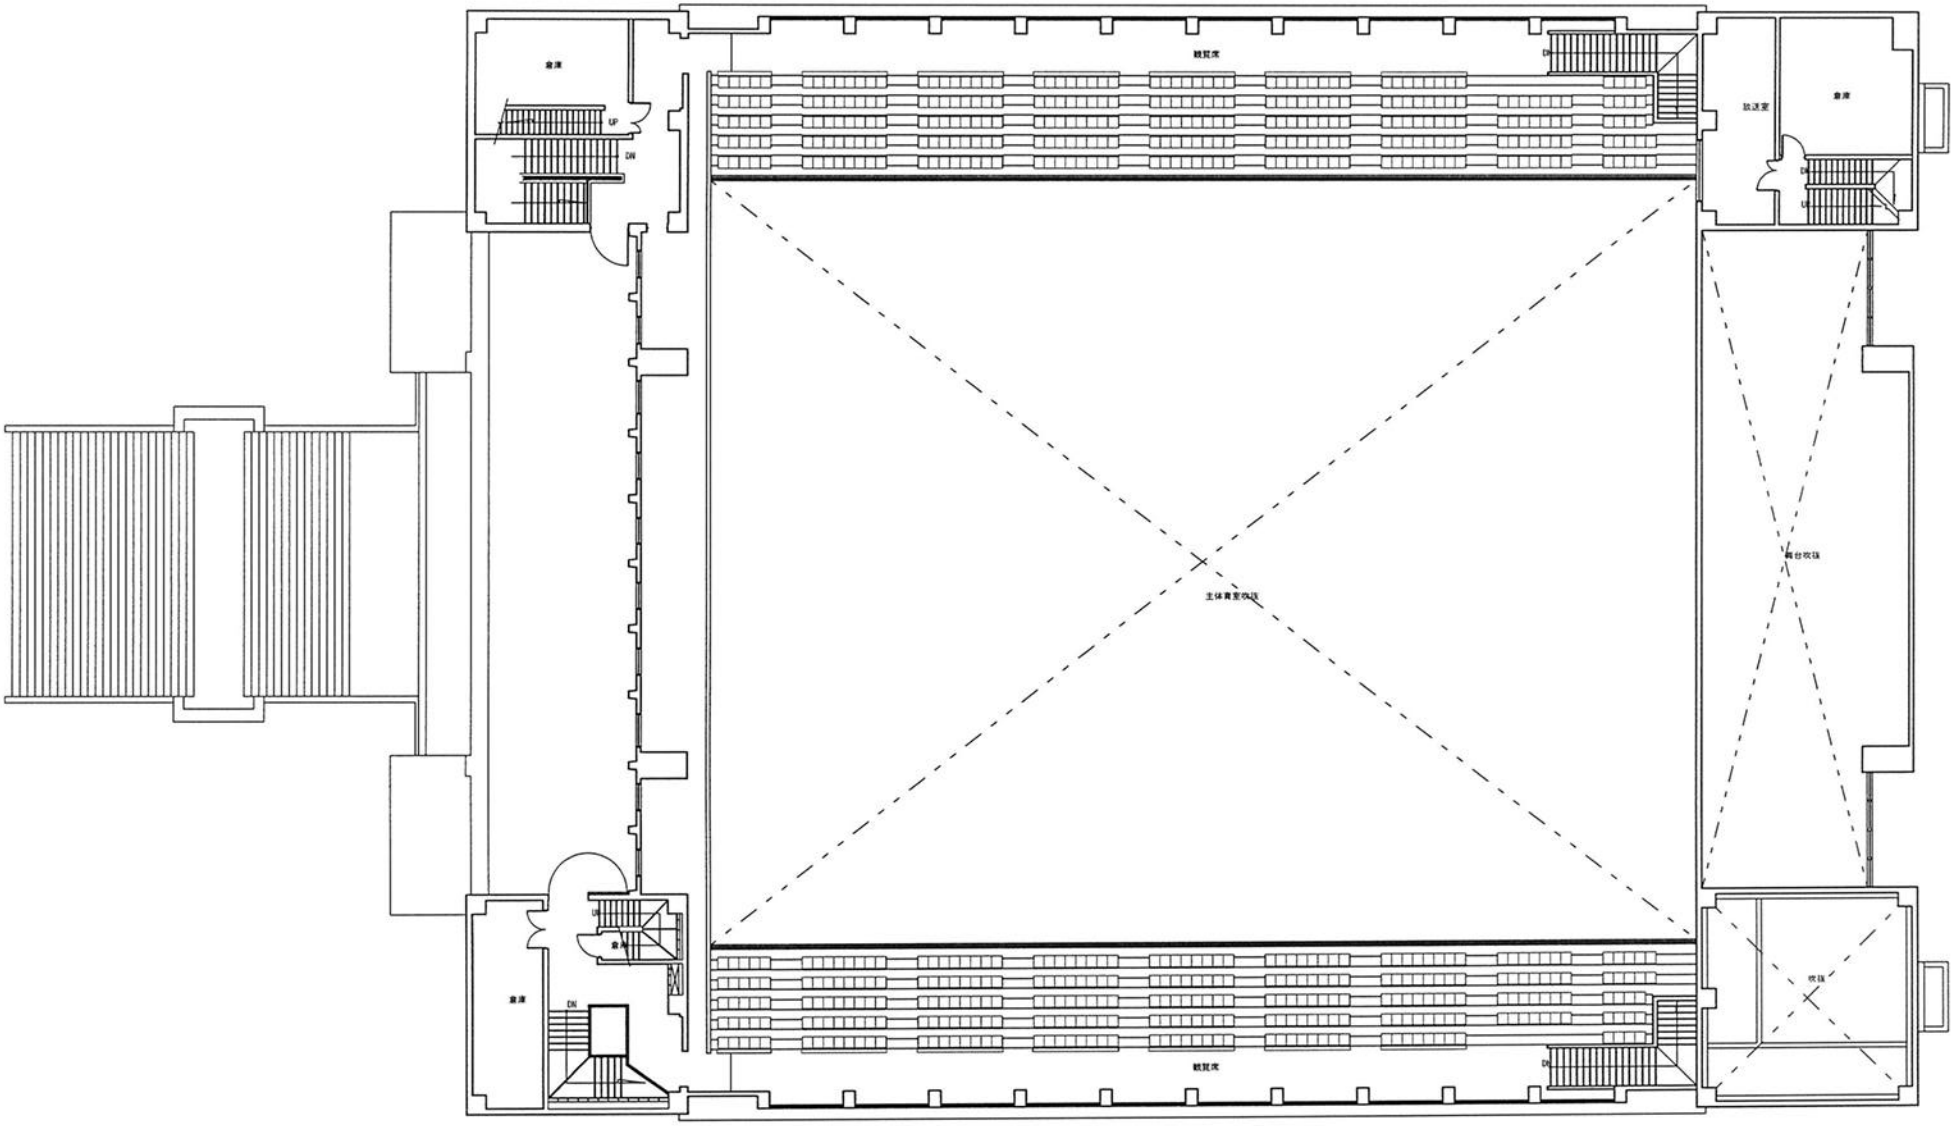

L棟総合体育館3階平面図

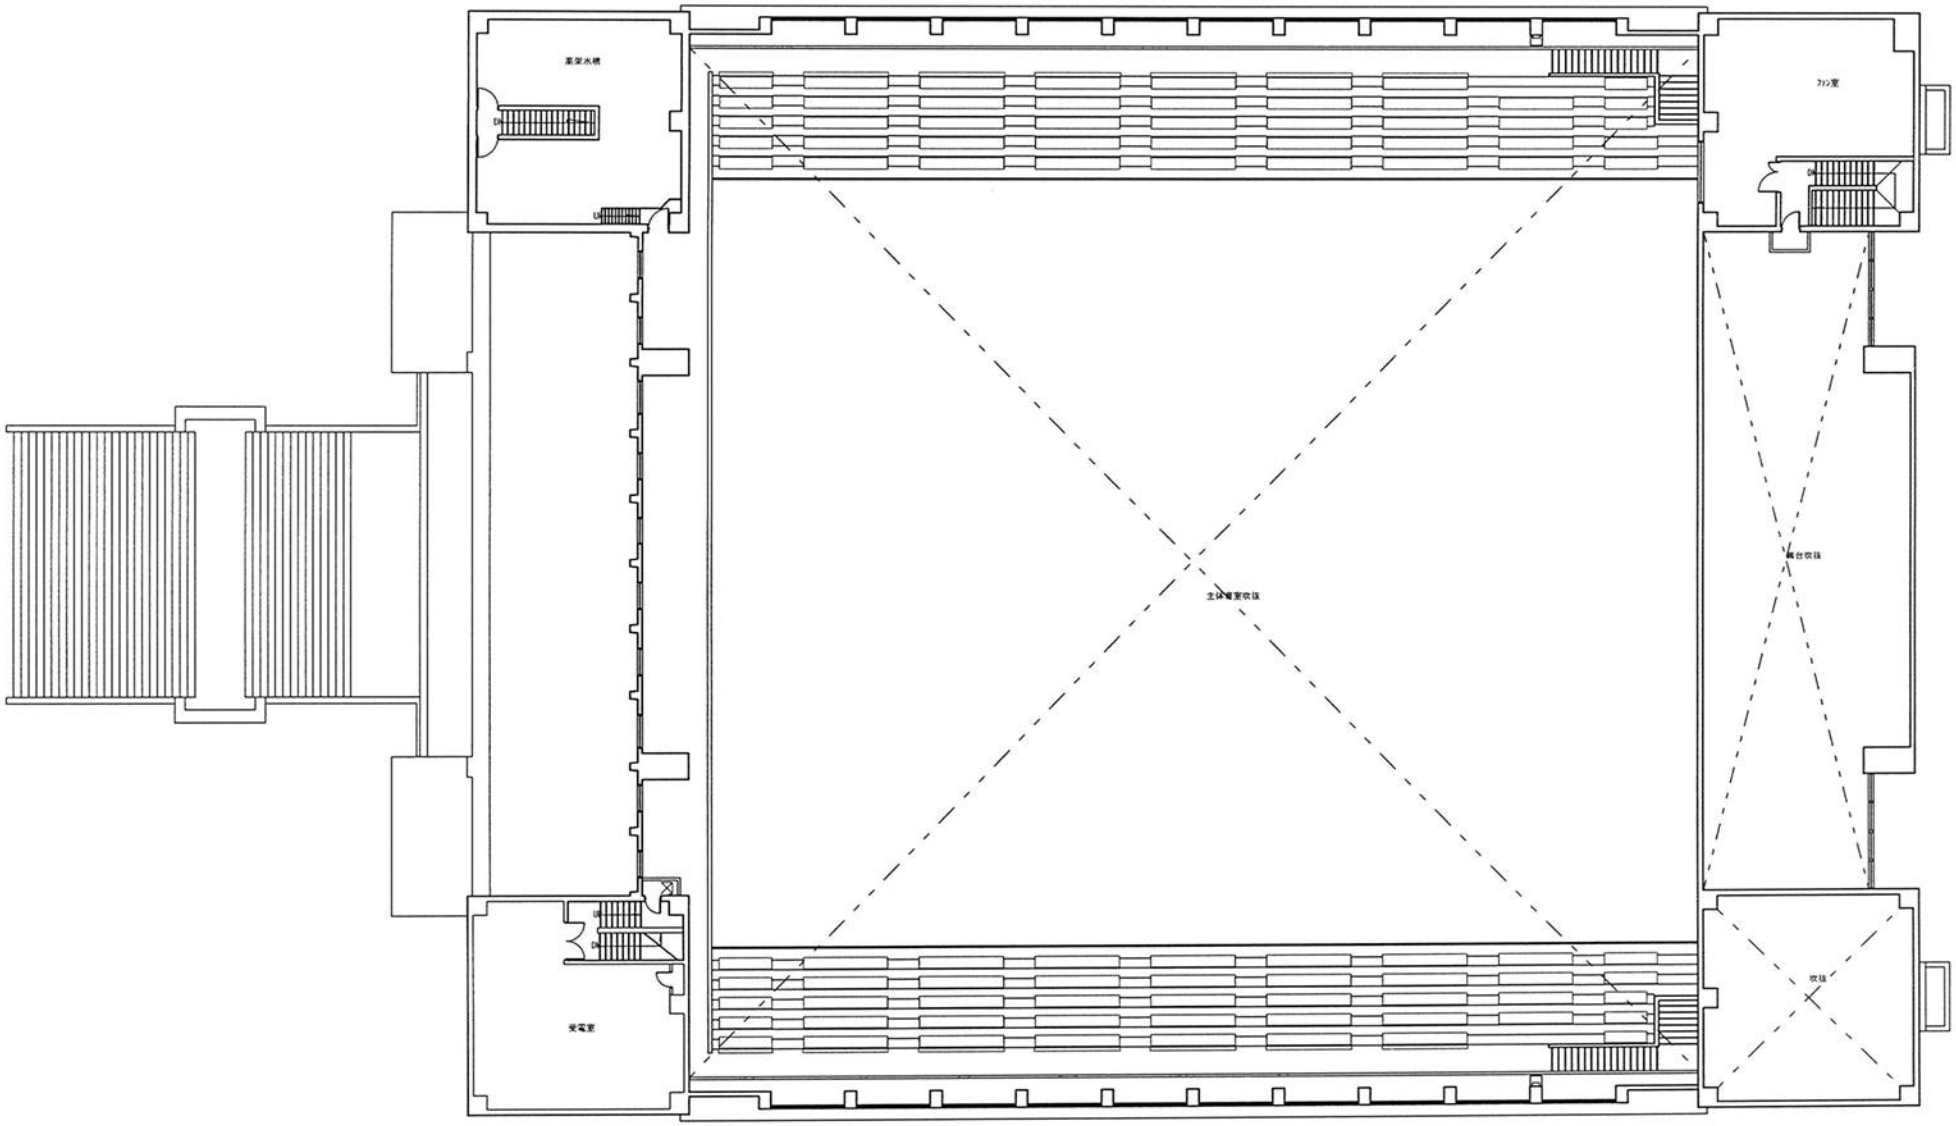

L棟総合体育館4階平面図

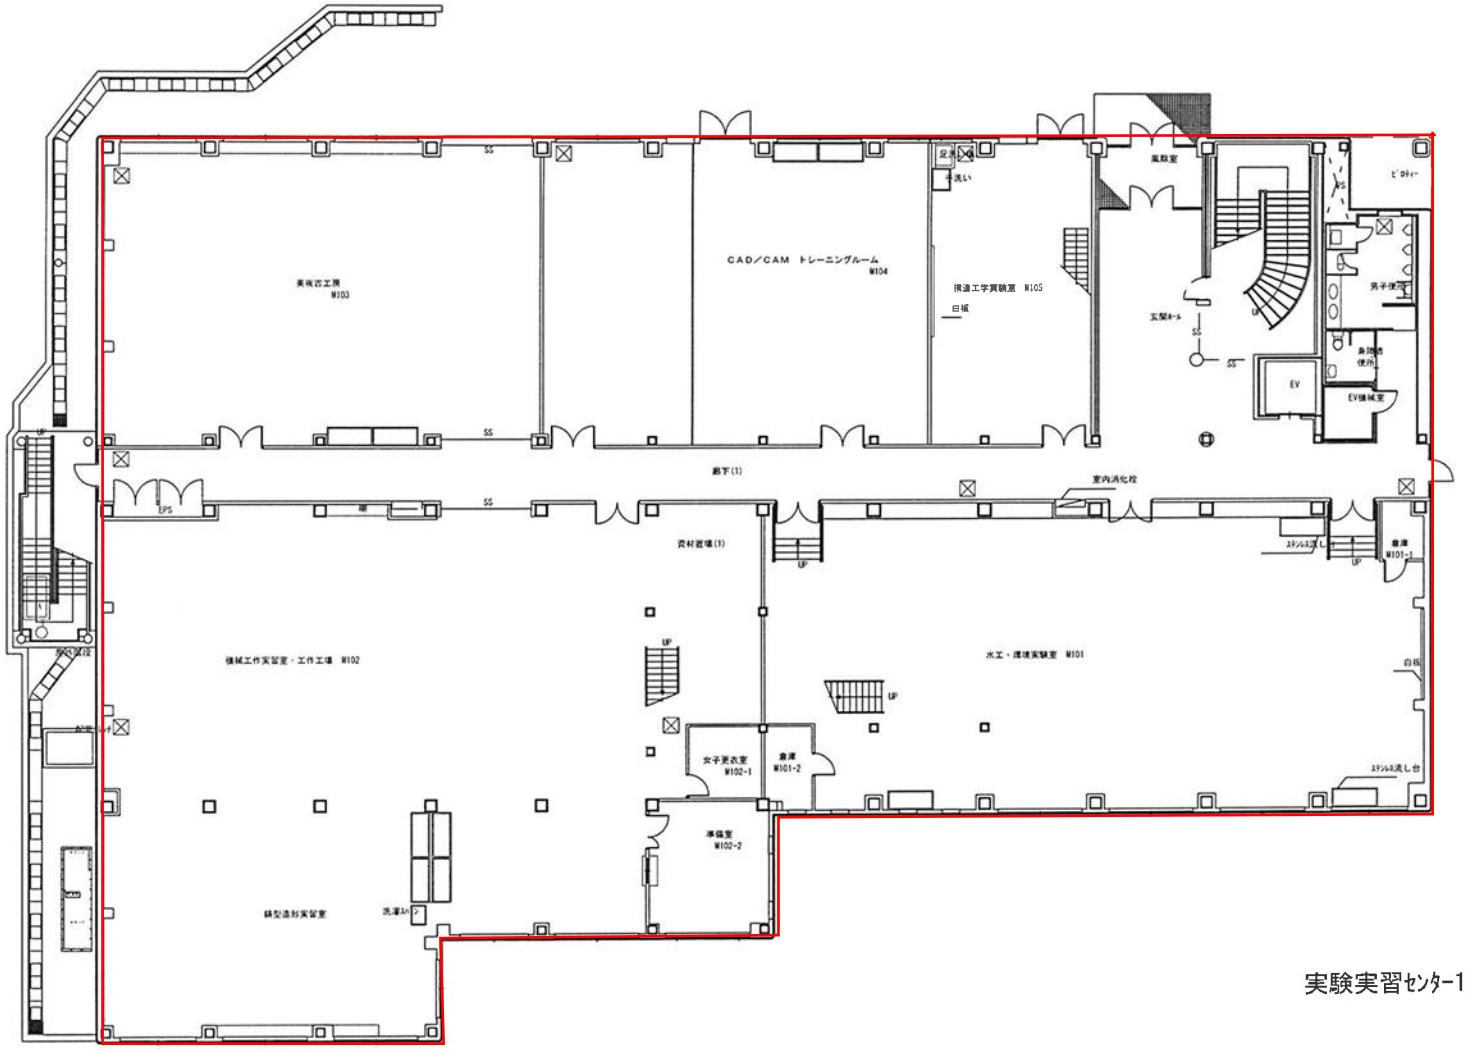

実験実習ｾﾝﾀｰ1階平面図

NISHINIPPON INSTITUTE OF TECHNOLOGY						TITLE 実験実習センター　１階平面図	
		DRAWN BY K.Saito	PLANNED BY	CHECKED BY	APPROVED BY K.Saito	SCALE 1/200	DATE

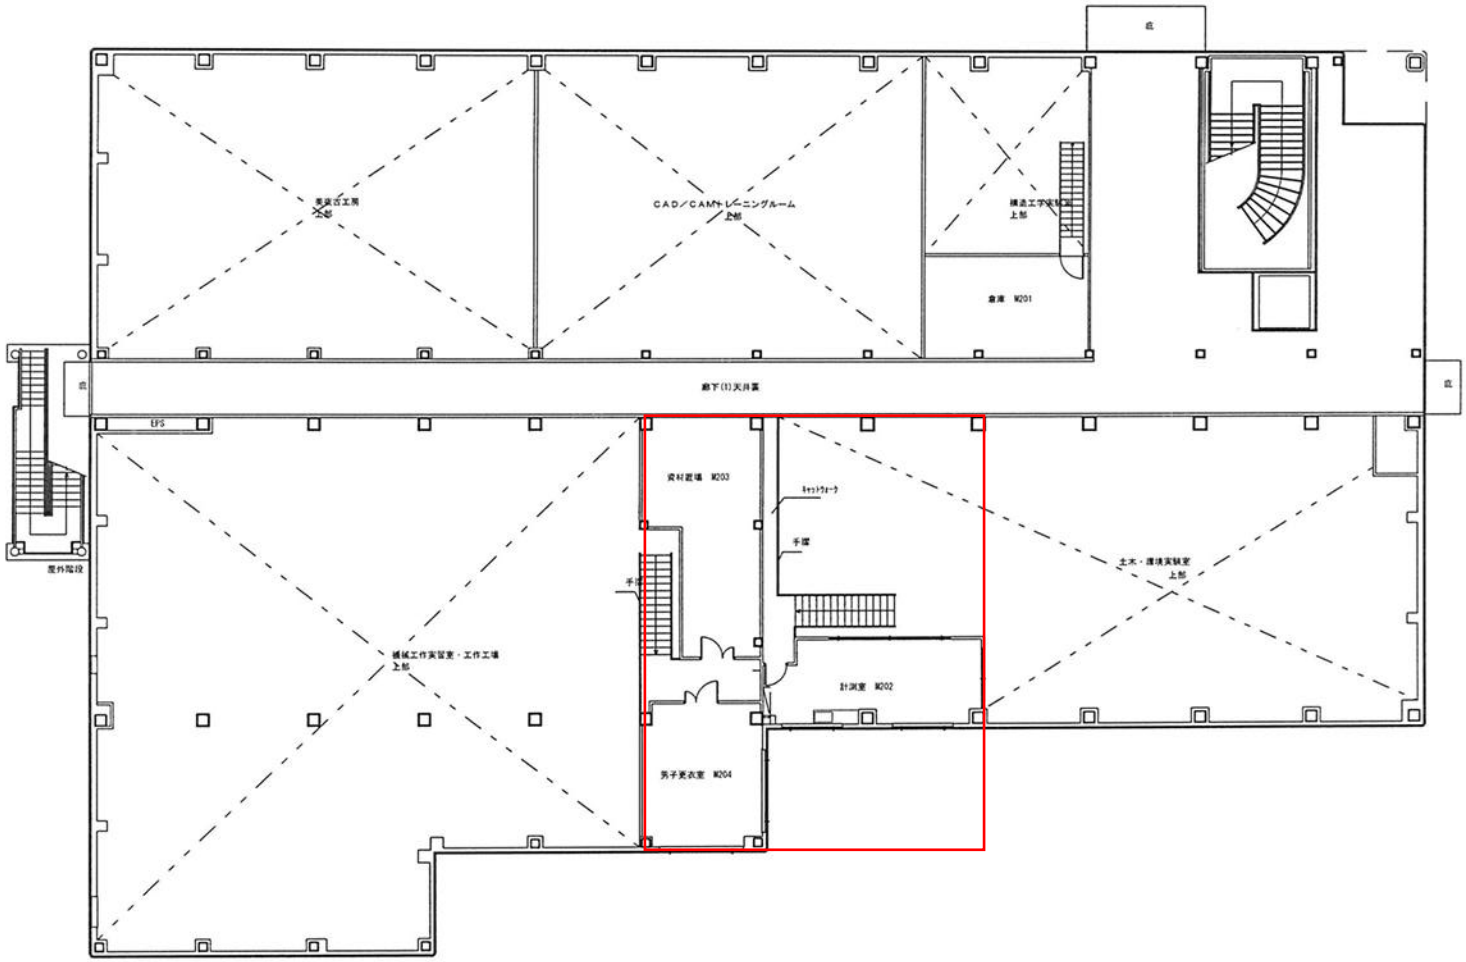

実験実習ｾﾝﾀｰ2階平面図

NISHINIPPON INSTITUTE OF TECHNOLOGY						TITLE 実験実習センター　２階平面図
		DRAWN BY K. Saito	PLANNED BY	CHECKED BY	APPROVED BY K. Saito	SCALE 1/200　DATE - -

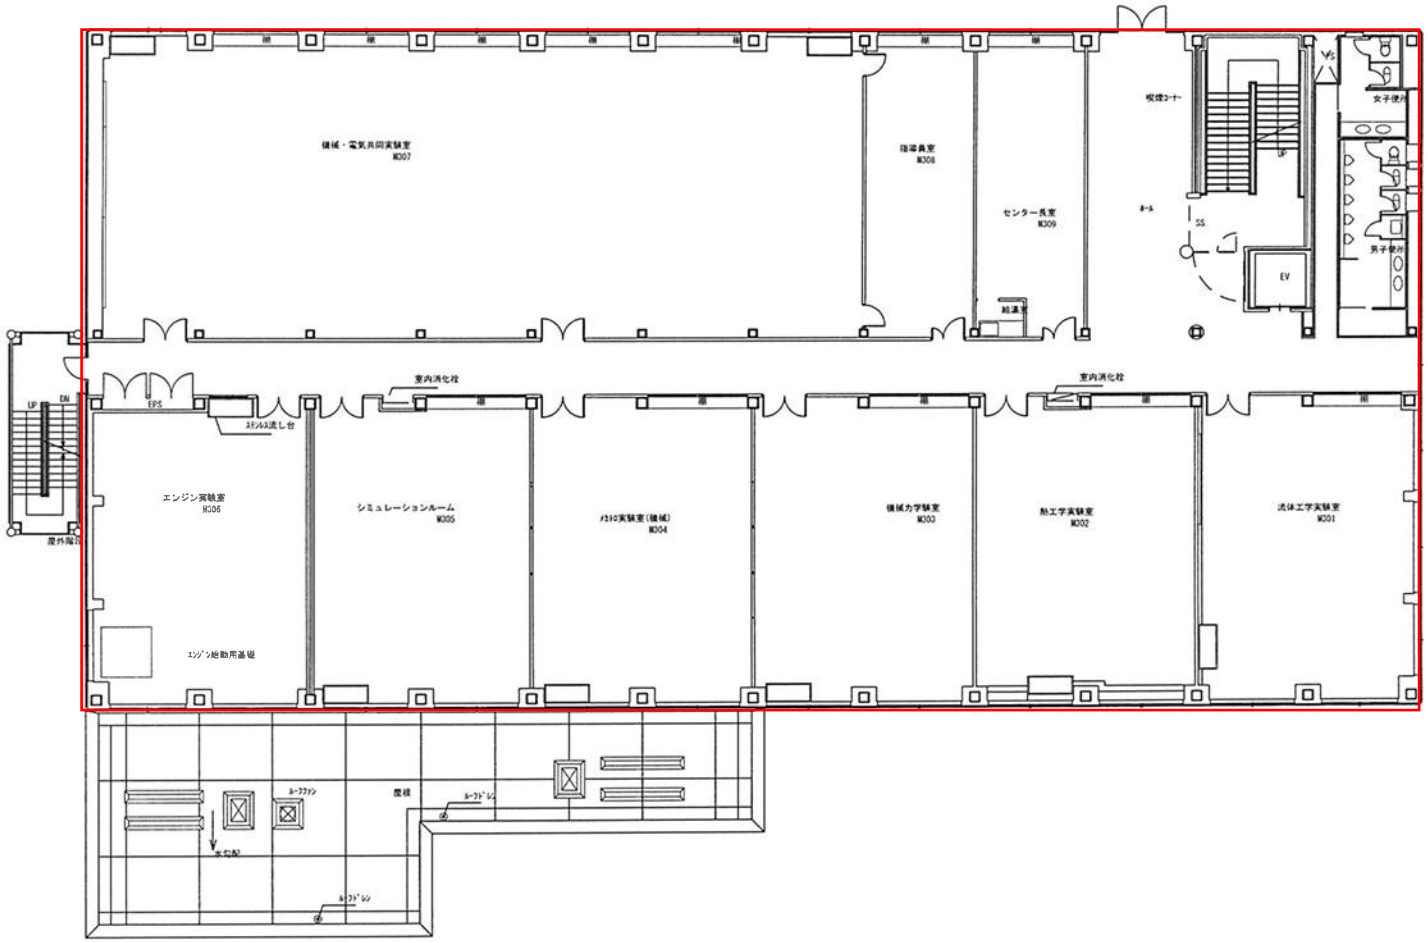

実験実習ｾﾝﾀｰ3階平面図

NISHINIPPON INSTITUTE OF TECHNOLOGY						TITLE 実験実習センター　３階平面図	
		DRAWN BY K.Saito	PLANNED BY	CHECKED BY	APPROVED BY K.Saito	SCALE 1/200	DATE . .

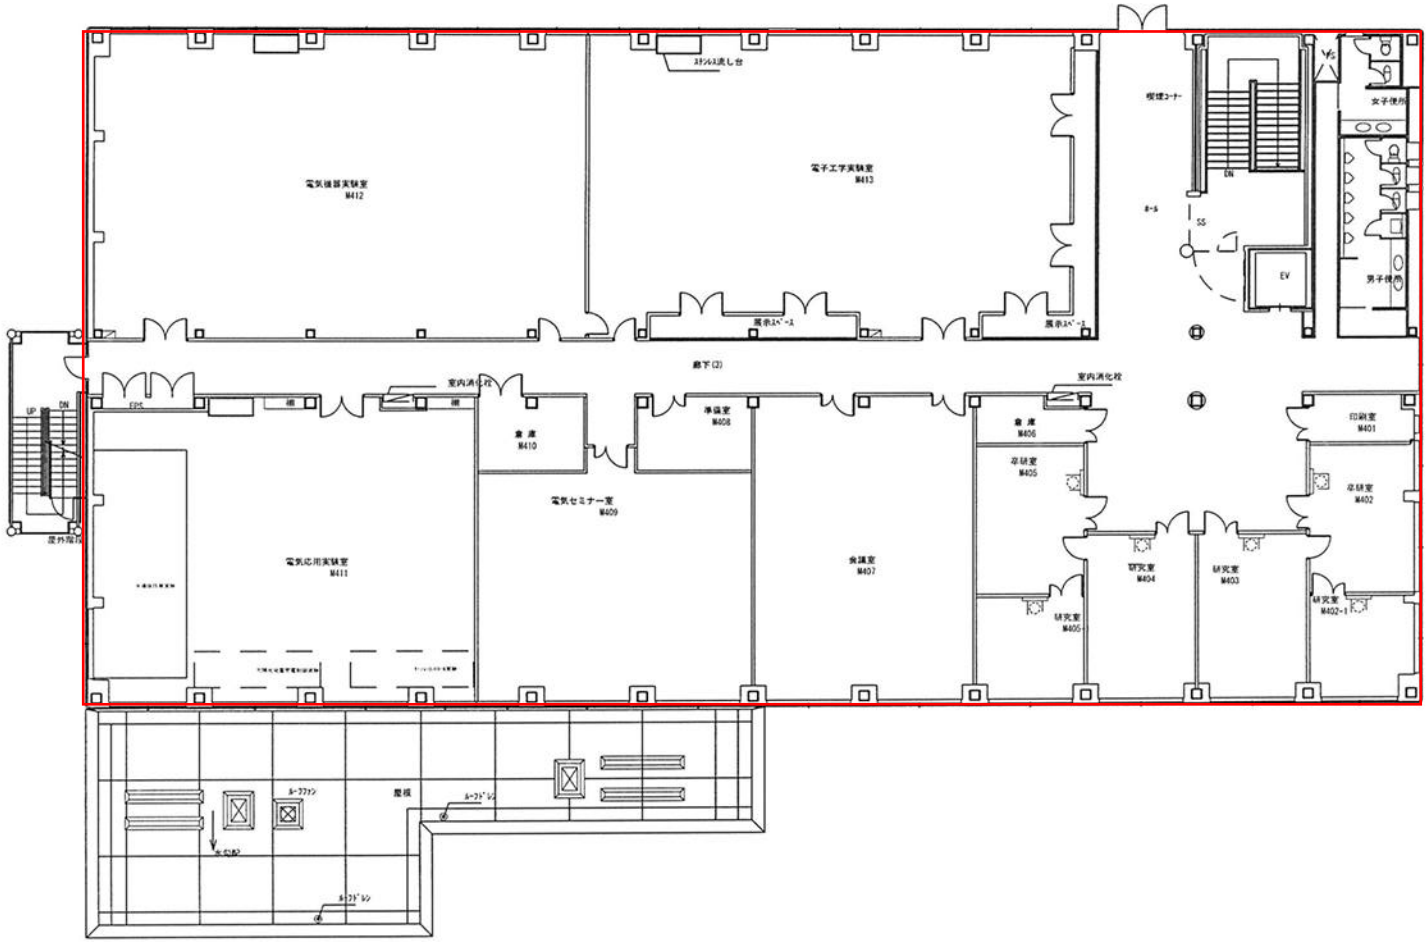

実験実習ｾﾝﾀｰ4階平面図

NISHINIPPON INSTITUTE OF TECHNOLOGY						TITLE 実験実習センター　４階平面図	
		DRAWN BY K. Saito	PLANNED BY	CHECKED BY	APPROVED BY K. Saito	BY	
						SCALE 1/200	DATE . .

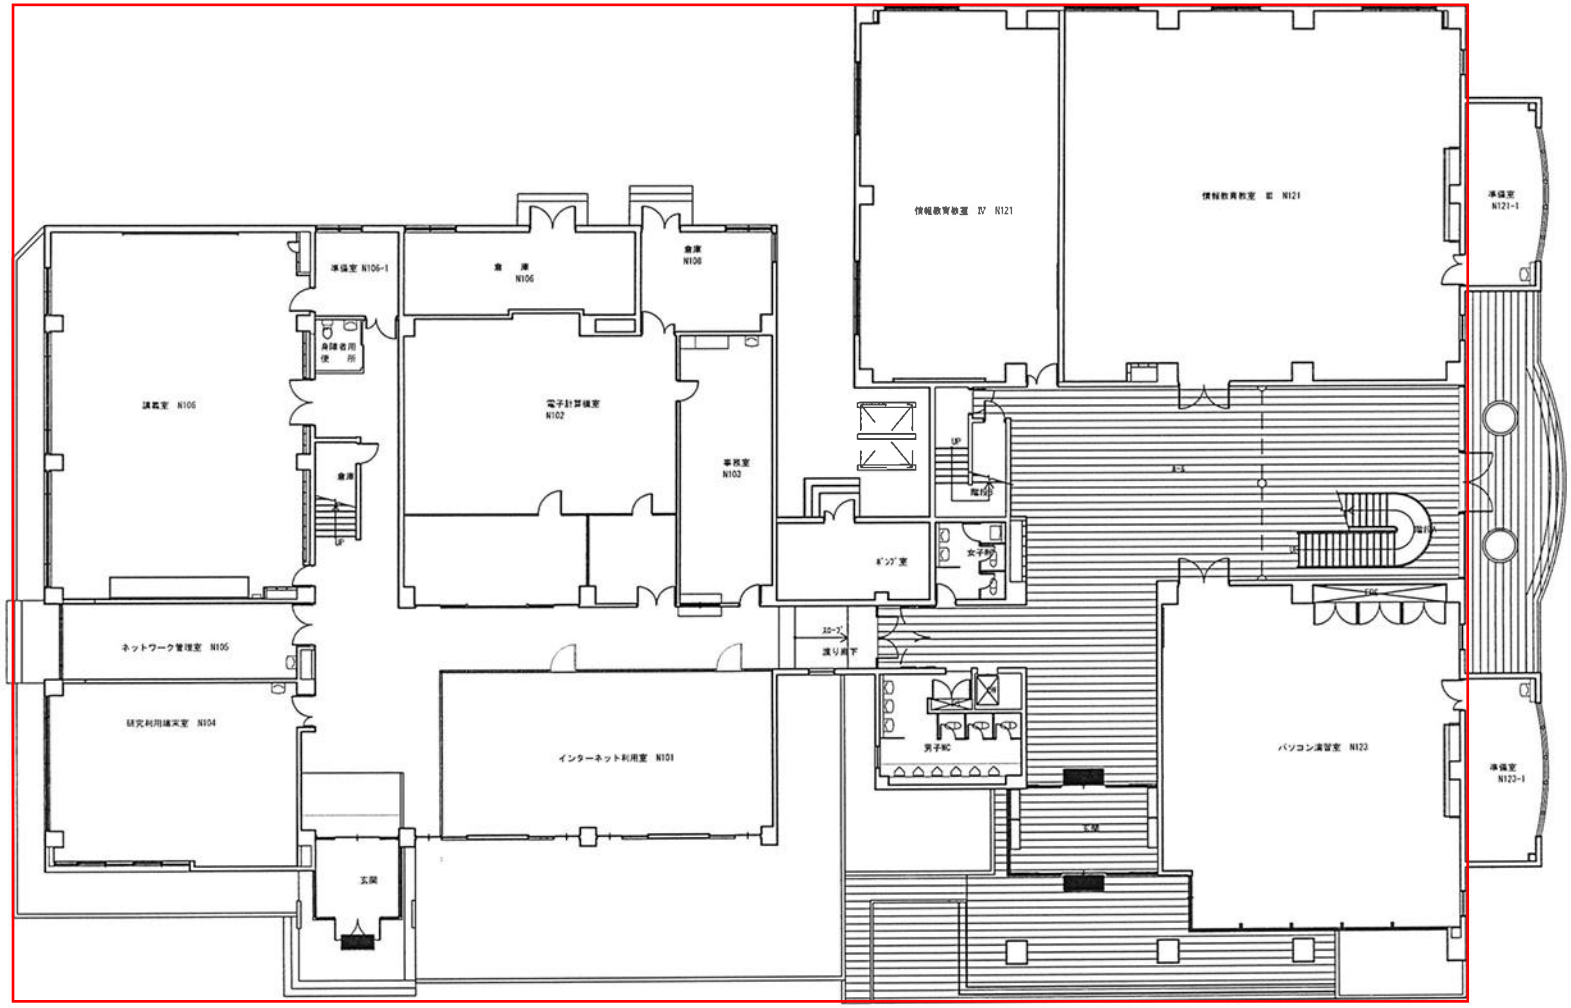

N棟情報科学ｾﾝﾀｰ1階平面図

NISHINIPPON INSTITUTE OF TECHNOLOGY							TITLE 情報科学センター 1階平面図	
		DRAWN BY K.Saito	PLANNED BY	CHECKED BY	APPROVED BY K.Saito		SCALE 1/200	DATE . .

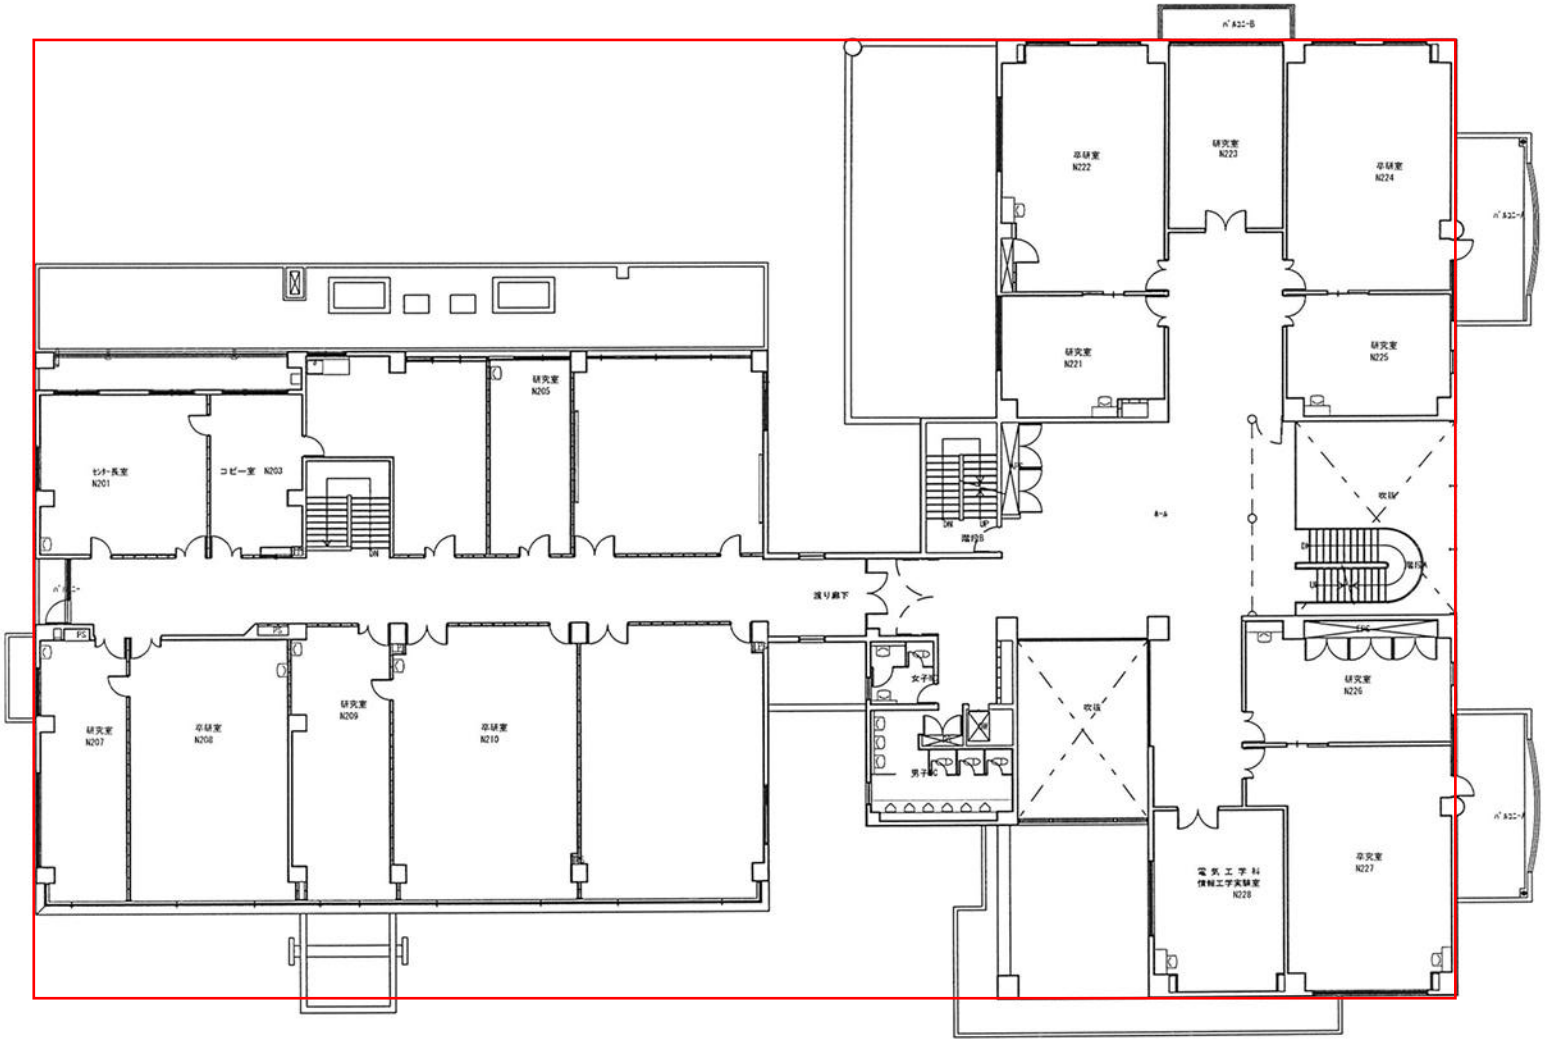

NISHINIPPON INSTITUTE OF TECHNOLOGY

DRAWN BY	PLANNED BY	CHECKED BY	APPROVED BY
K. Saito			K. Saito

TITLE
情報科学センター　２階平面図

SCALE 1/200　DATE

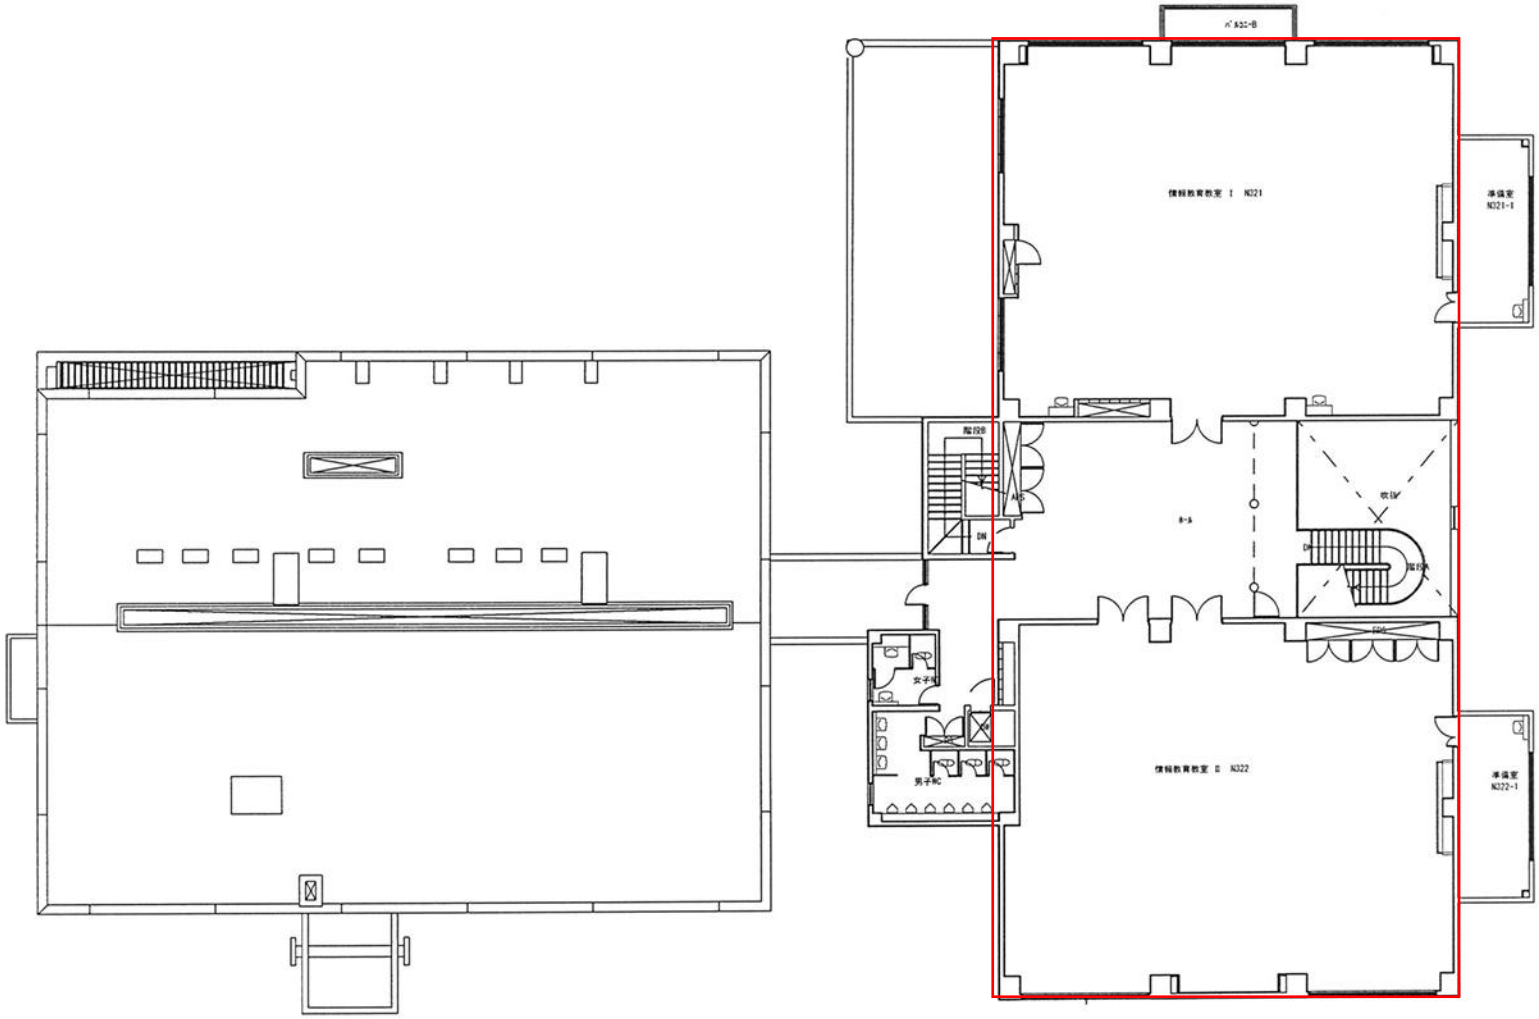

N棟情報科学ｾﾝﾀｰ3階平面図

NISHINIPPON INSTITUTE OF TECHNOLOGY						TITLE 情報科学センター　３階平面図	
		DRAWN BY K.Saito	PLANNED BY	CHECKED BY	APPROVED BY K.Saito	SCALE 1/200	DATE

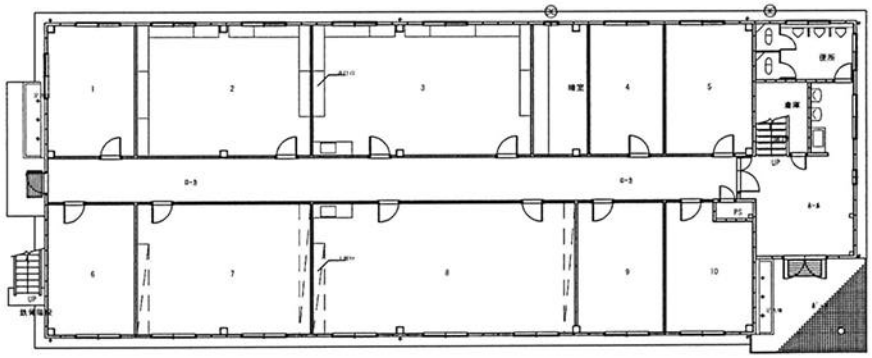

P棟体育系部室1階平面図

NISHINIPPON INSTITUTE OF TECHNOLOGY							TITLE P棟 体育系部室 1階平面図
		DRAWN BY K.Saito	PLANNED BY	CHECKED BY	APPROVED BY K.Saito		SCALE DATE - -

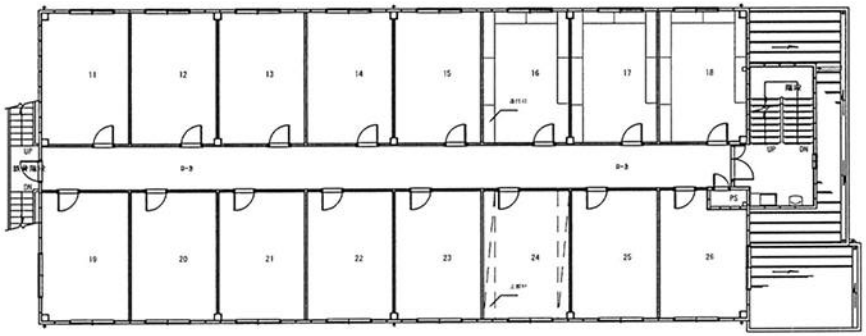

P棟体育系部室2階平面図

NISHINIPPON INSTITUTE OF TECHNOLOGY						TITLE	P棟体育系部室2階平面図
		DRAWN BY	PLANNED BY	CHECKED BY	APPROVED BY	BY	
		K.Saito			K.Saito	SCALE 1/200	DATE - -

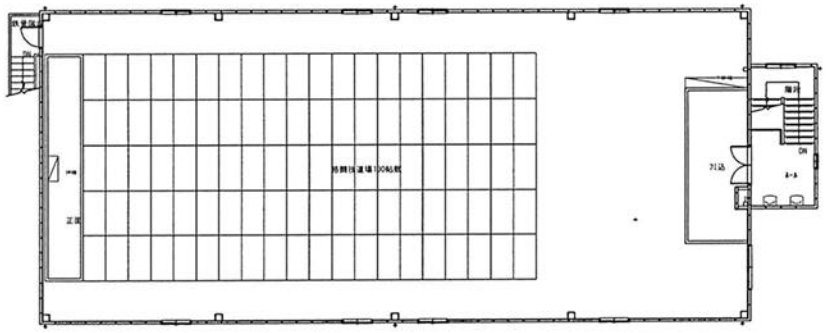

Ｐ棟体育系部室3階平面図

NISHINIPPON INSTITUTE OF TECHNOLOGY							TITLE	Ｐ棟体育系部室3階平面図
		DRAWN BY K.Saito	PLANNED BY	CHECKED BY	APPROVED BY K.Saito		SCALE 1/200	DATE . .

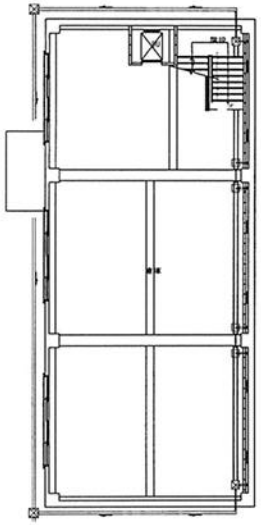

NISHINIPPON INSTITUTE OF TECHNOLOGY

TITLE Q棟多目的施設地下平面図

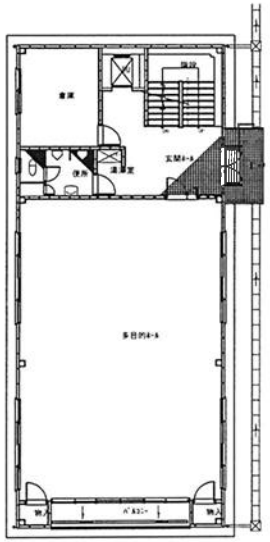

Q棟多目的施設1階平面図

NISHINIPPON INSTITUTE OF TECHNOLOGY

TITLE Q棟多目的施設1階平面図

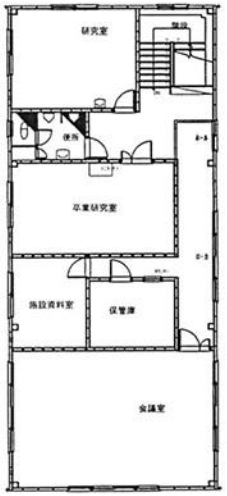

Q棟多目的施設2階平面図

NISHINIPPON INSTITUTE OF TECHNOLOGY

TITLE Q棟多目的施設2階平面図

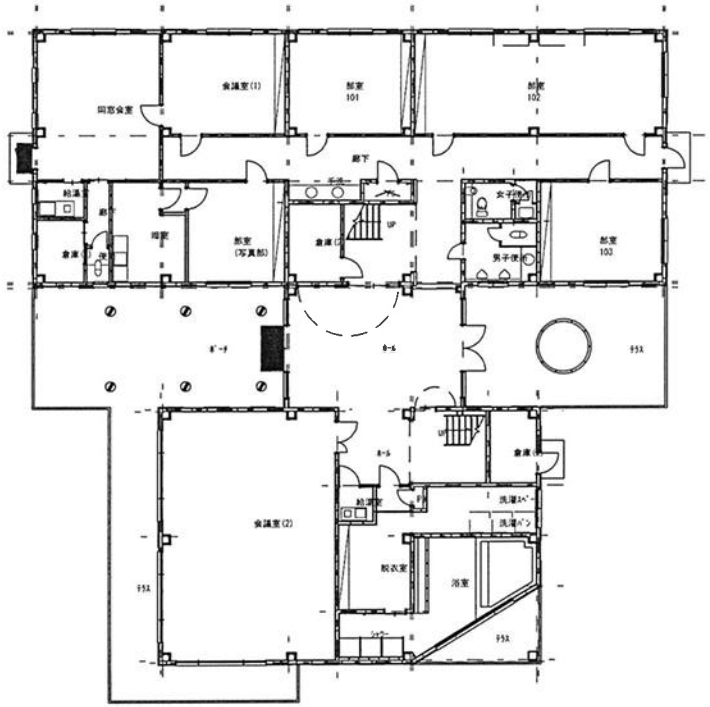

R棟学文系部室1階平面図

NISHINIPPON INSTITUTE OF TECHNOLOGY						TITLE R棟　学文系部室　１階平面図
		DRAWN BY K.Saito	PLANNED BY	CHECKED BY	APPROVED BY K.Saito	BY SCALE 1/200 DATE - -

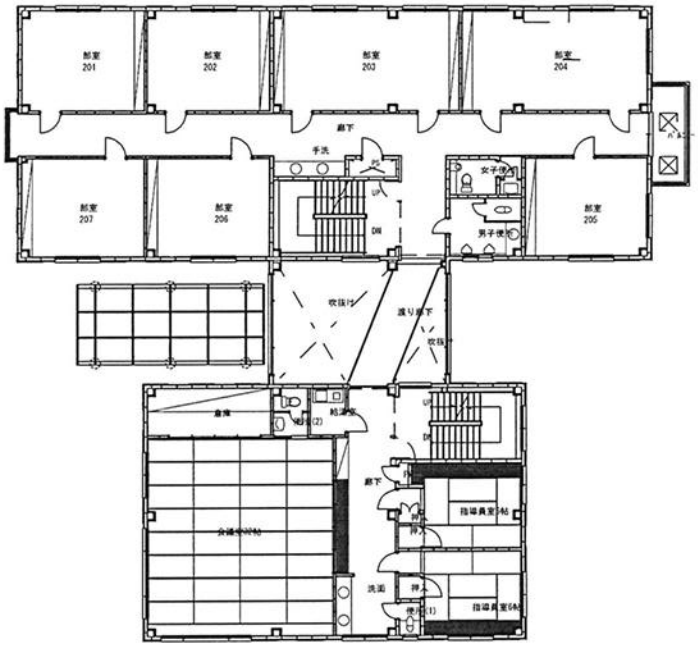

R棟学文系部室2階平面図

NISHINIPPON INSTITUTE OF TECHNOLOGY						TITLE	R棟学文系部室2階平面図
		DRAWN BY	PLANNED BY	CHECKED BY	APPROVED BY		
		K.Saito			K.Saito	SCALE 1/200	DATE . .

R棟学文系部室3階平面図

NISHINIPPON INSTITUTE OF TECHNOLOGY							TITLE R棟学文系部室3階平面図	
		DRAWN BY K.Saito	PLANNED BY	CHECKED BY	APPROVED BY K.Saito		SCALE 1/200	DATE . .

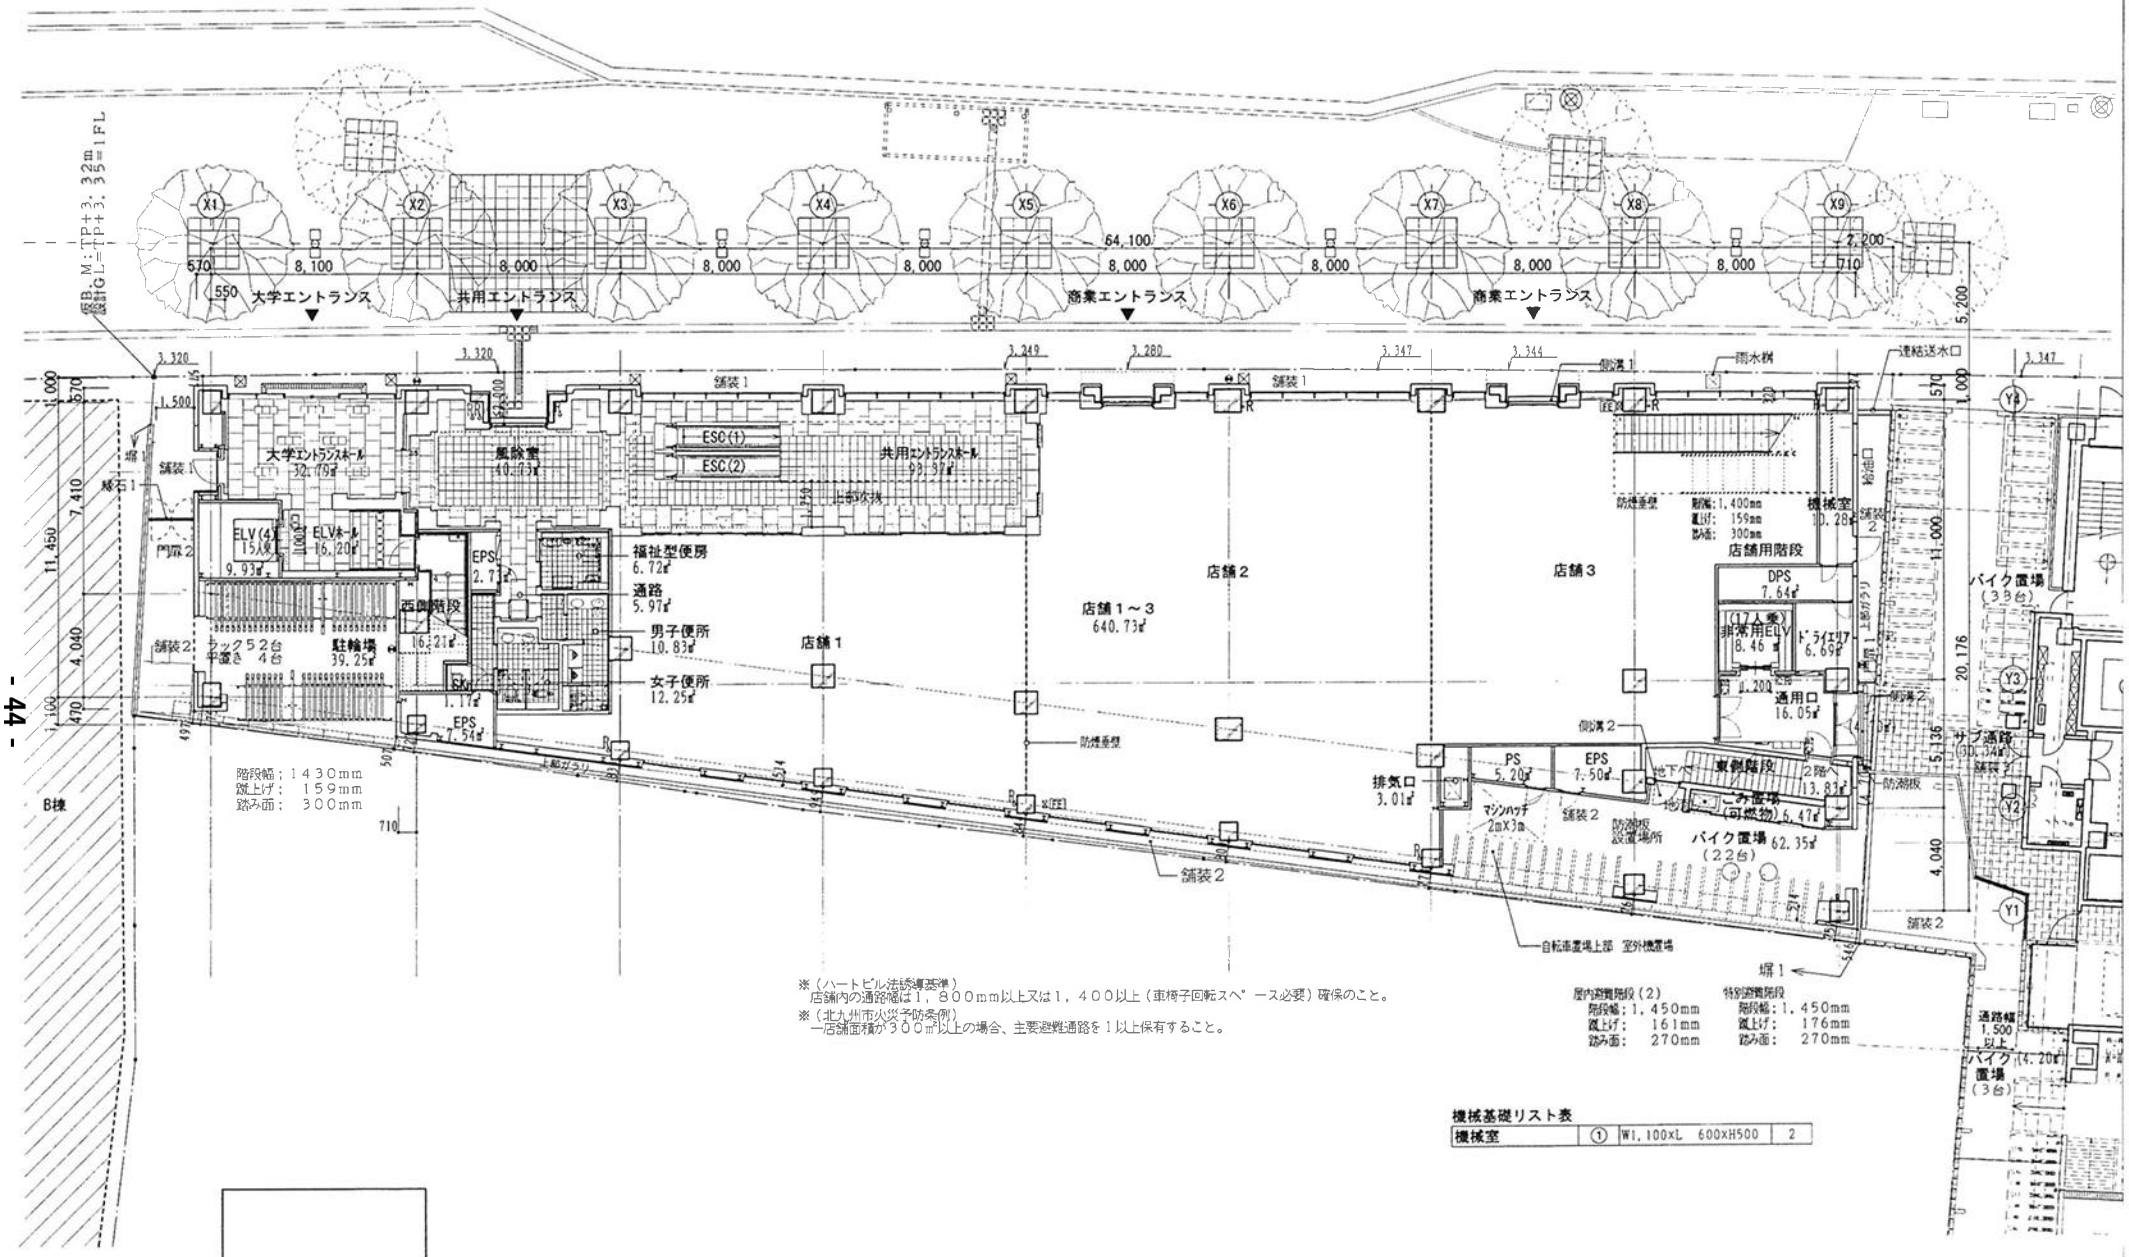

日本設計

室町一丁目地区第一種市街地再開発事業
施設建築物A－2棟新築工事

平面図＿1階

1/100

A-015-2

建築一般図

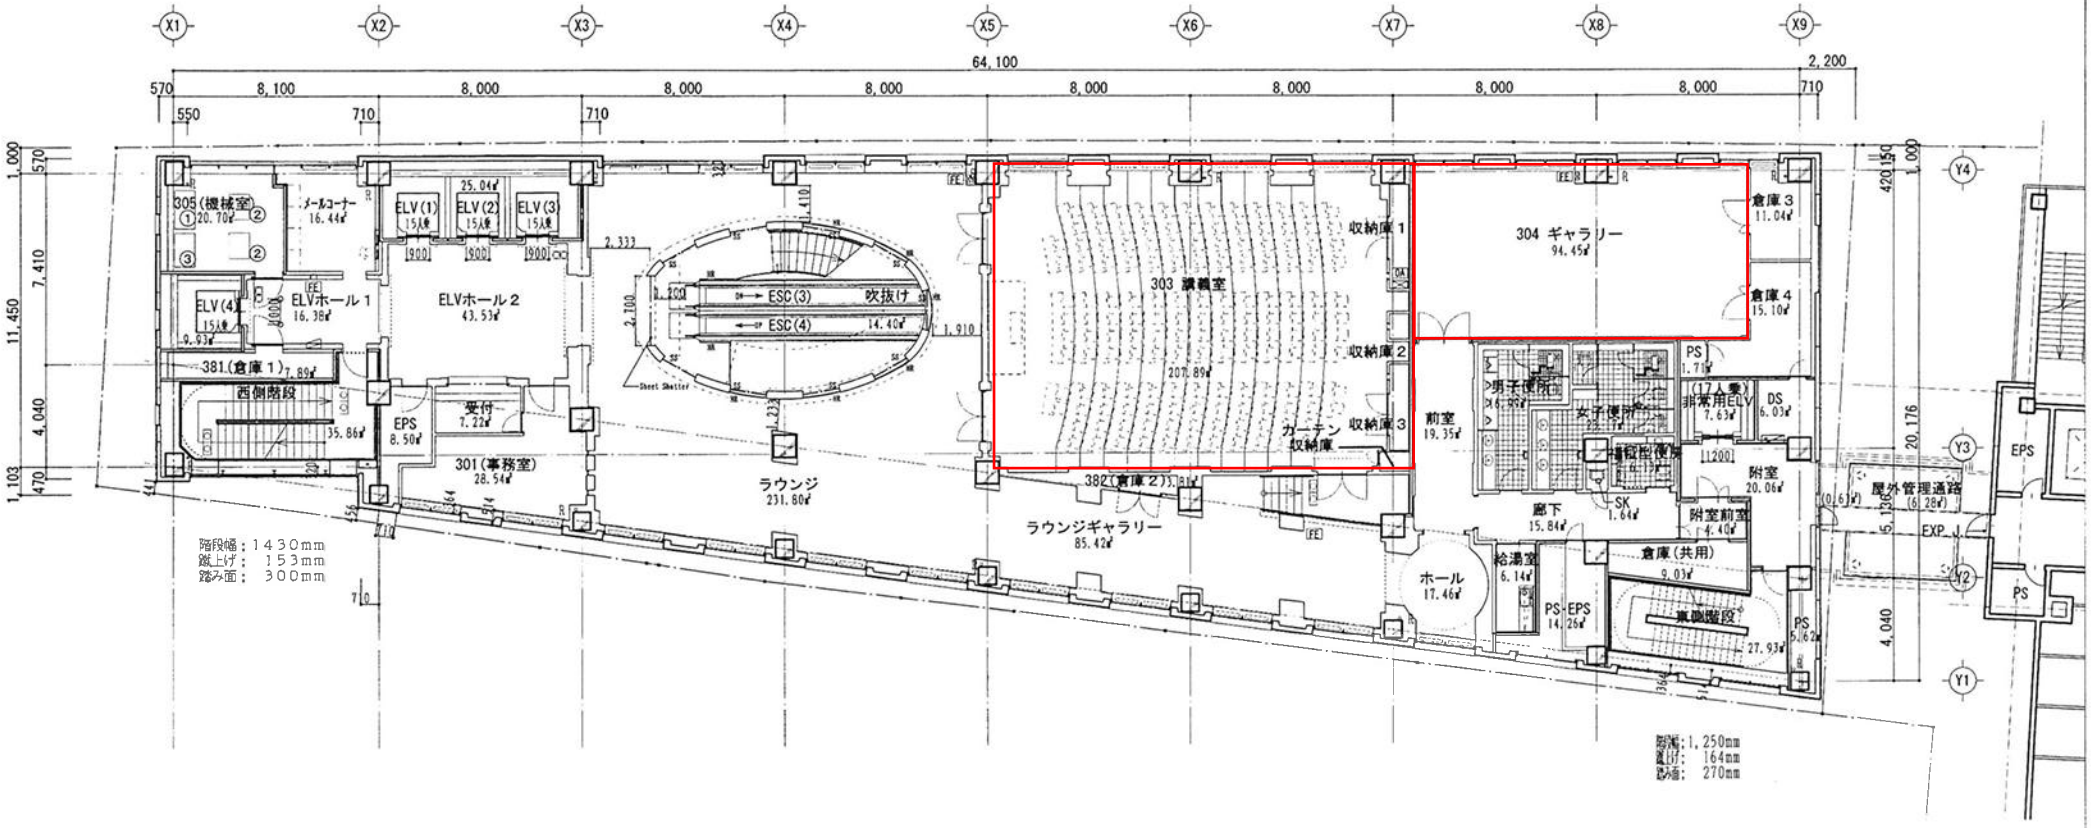

機械基礎リスト表

機械室	①	W1,500×L 800×H300	1
	②	W1,000×L 800×H300	2
	③	W1,300×L 800×H300	1

日本設計

室町一丁目地区第一種市街地再開発事業
施設建築物A－2棟新築工事

平面図＿3階

1/100

A-016-0

建築一般図

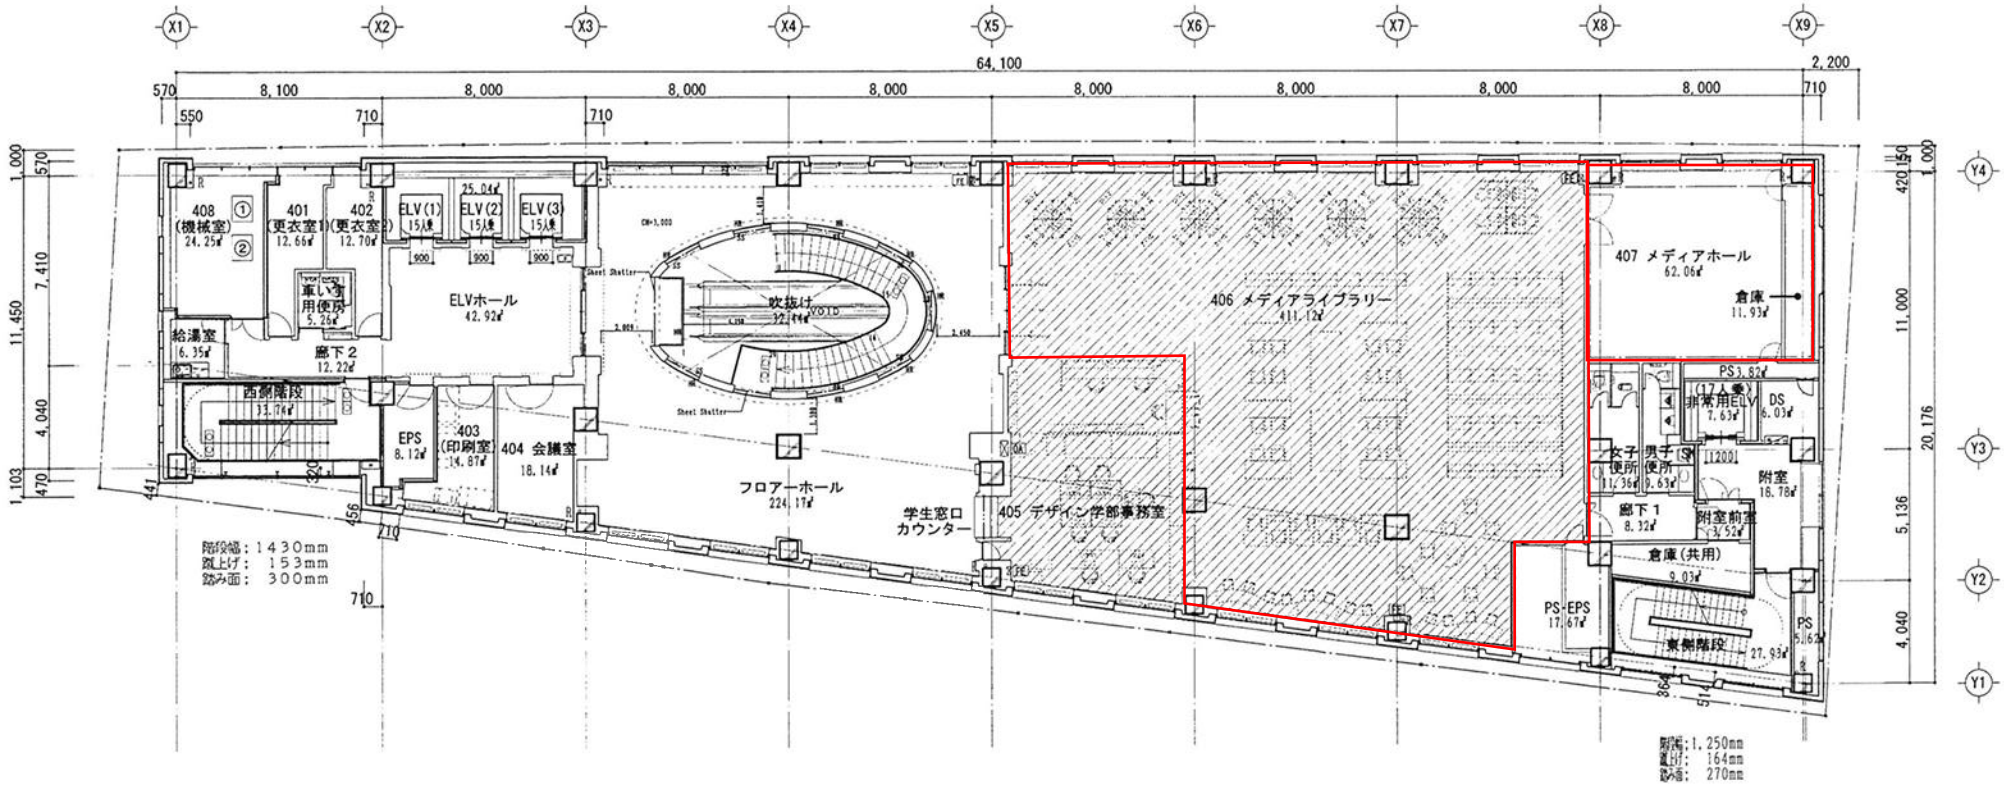

機械基礎リスト表

機械室	①	W1,300×L 800×H300	1
	②	W1,500×L 800×H300	1

日本設計

室町一丁目地区第一種市街地再開発事業
施設建築物A－2棟新築工事

平面図＿4階

1/100

A-016-1

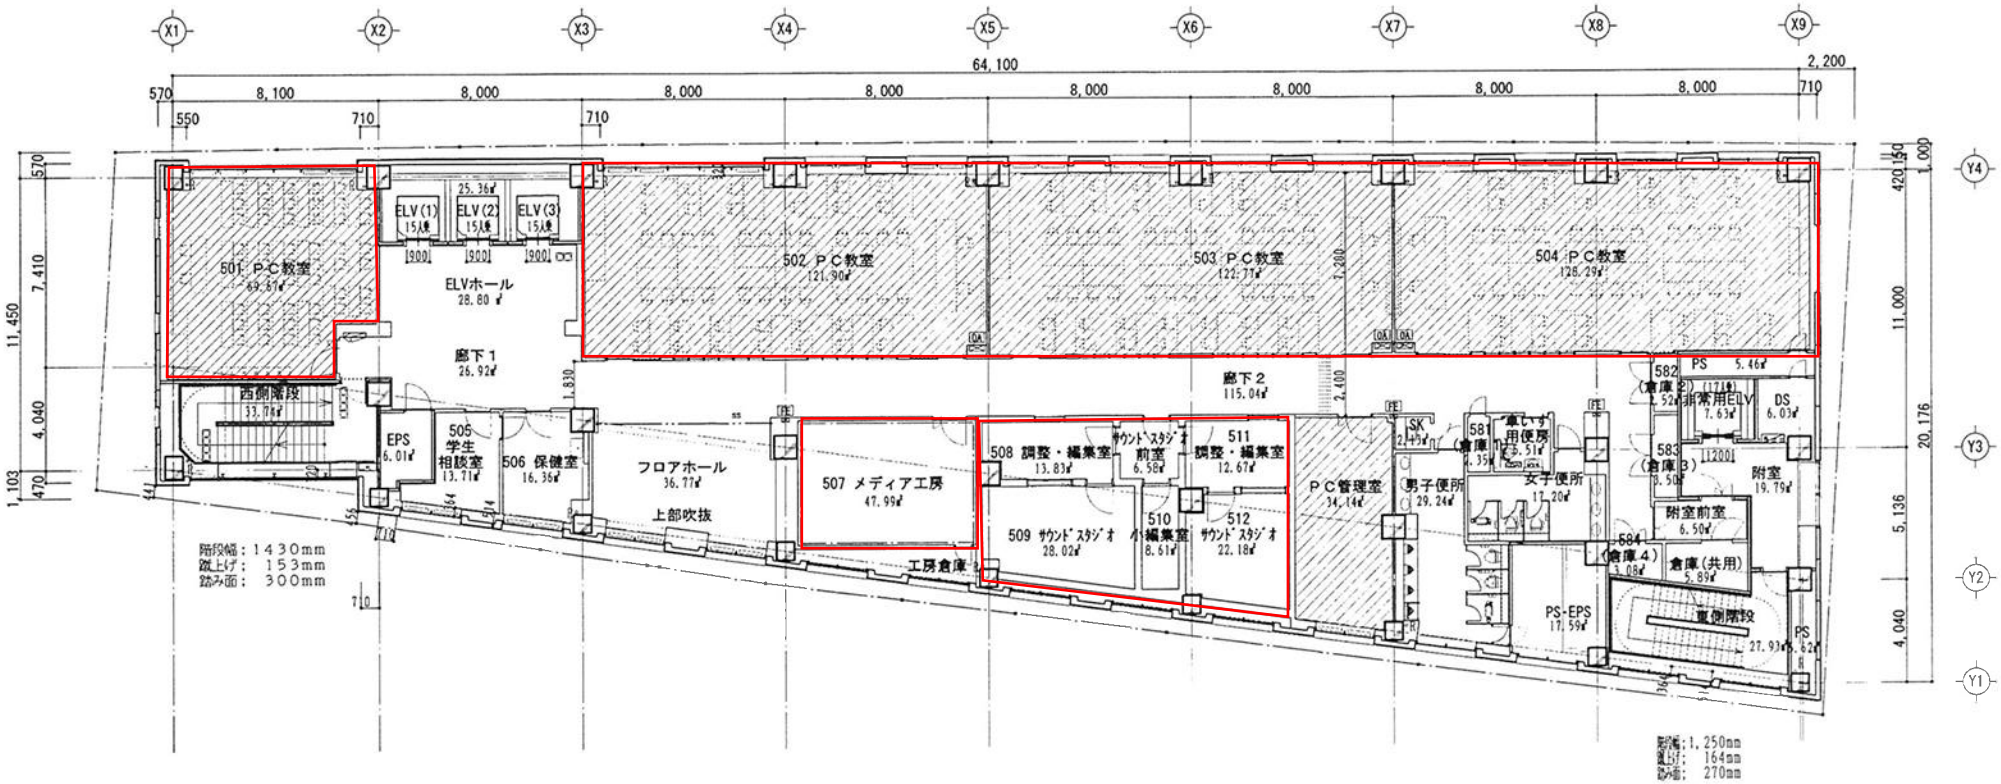

日本設計

室町一丁目地区第一種市街地再開発事業
施設建築物A－2棟新築工事

平面図＿5階

1/100

A-016-2

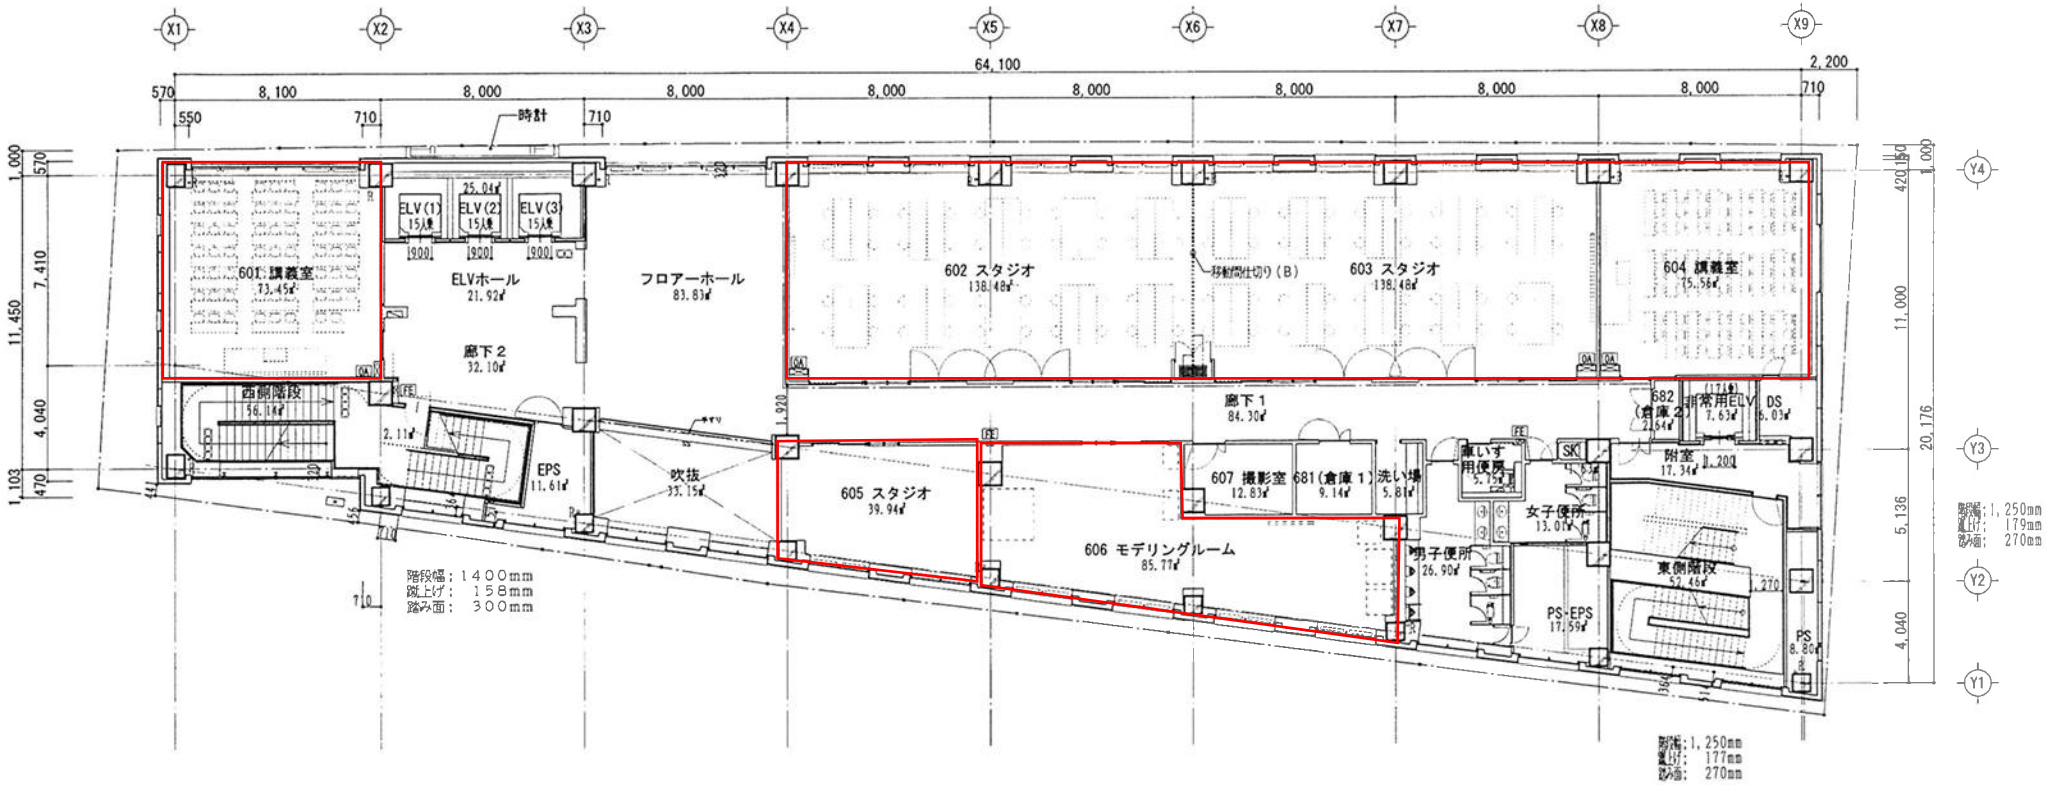

日本設計

室町一丁目地区第一種市街地再開発事業
施設建築物A－2棟新築工事

平面図＿6階

1/100

A-016-1

建築一般図

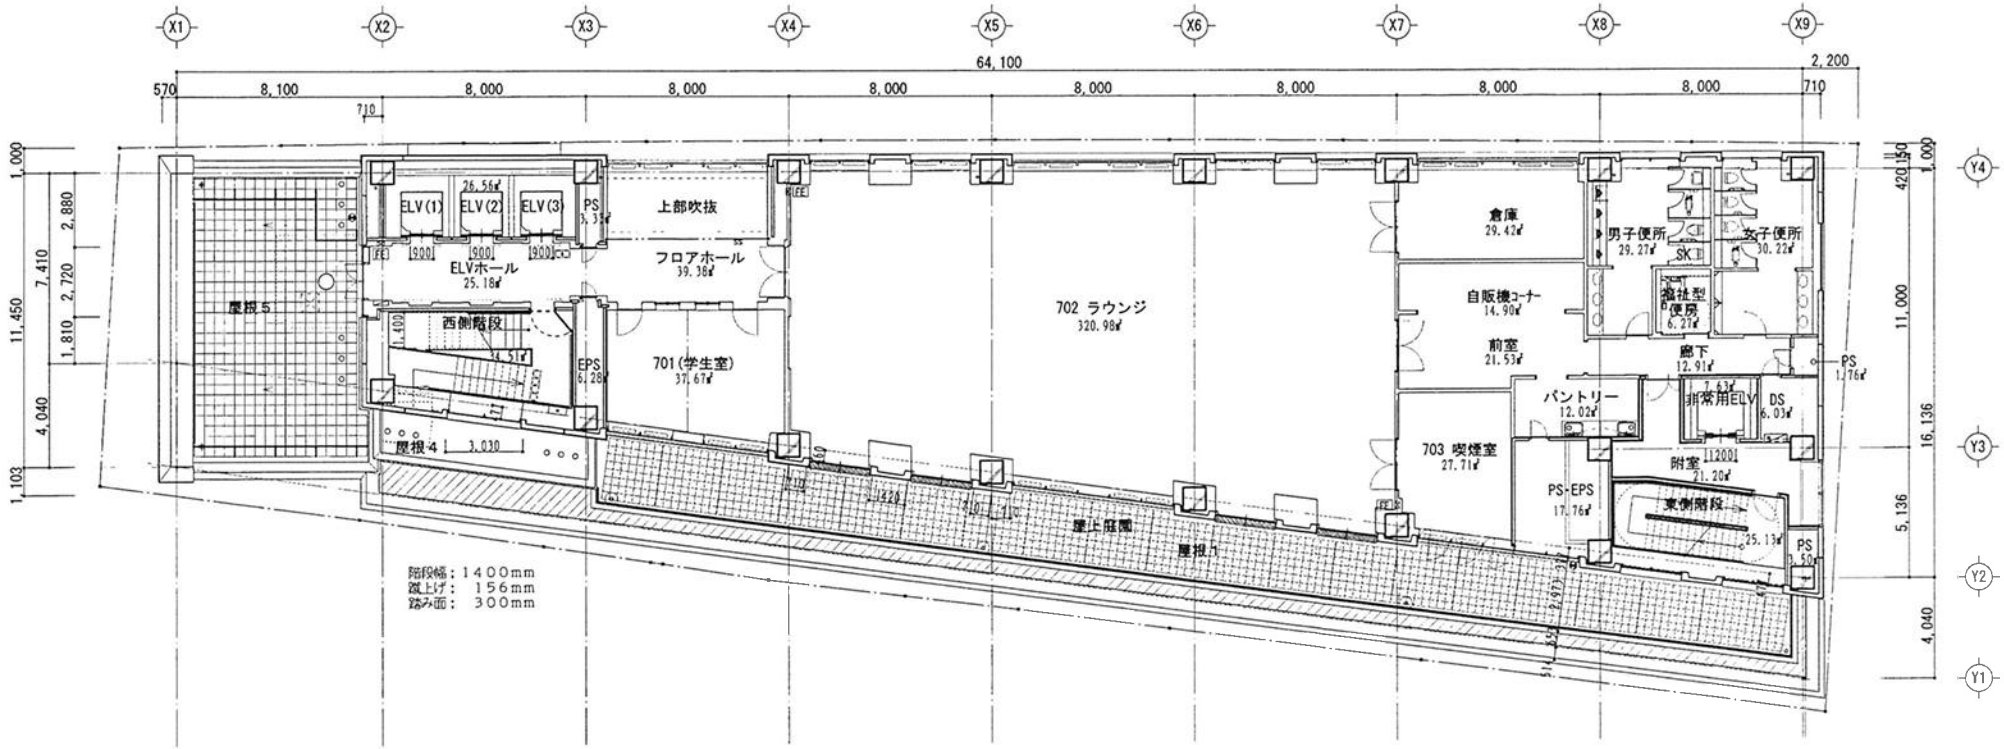

日本設計

室町一丁目地区第一種市街地再開発事業
施設建築物A－2棟新築工事

平面図＿7階

1/100

A-017-0

建築一般図

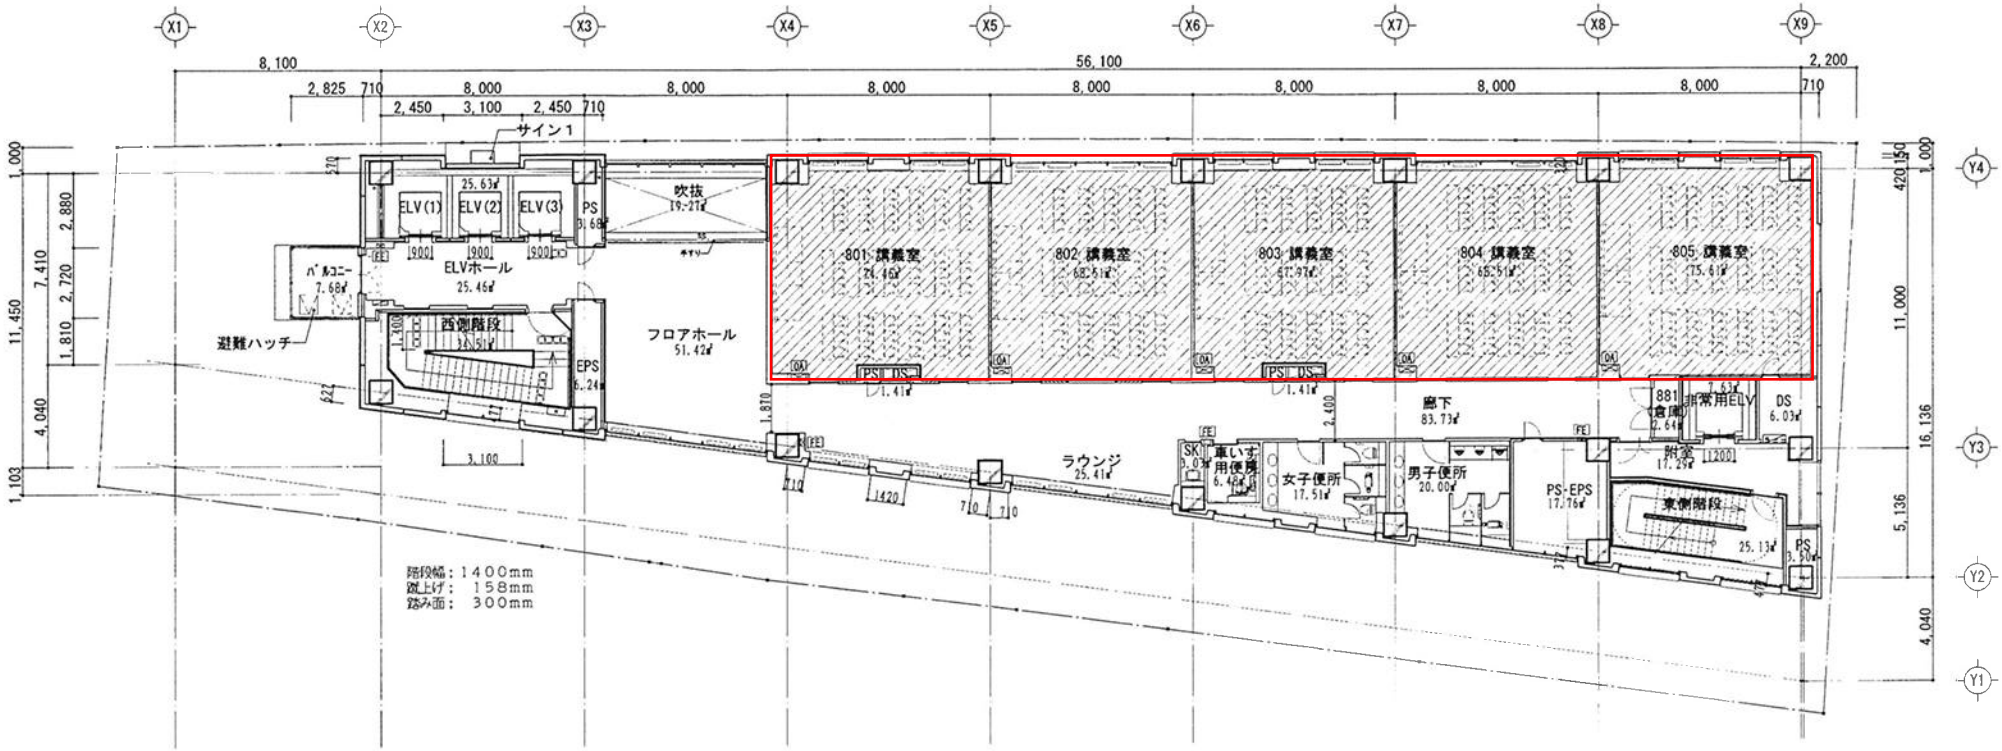

日本設計

室町一丁目地区第一種市街地再開発事業
施設建築物A－2棟新築工事

平面図＿8階

1/100

A-017-1

建築一般図

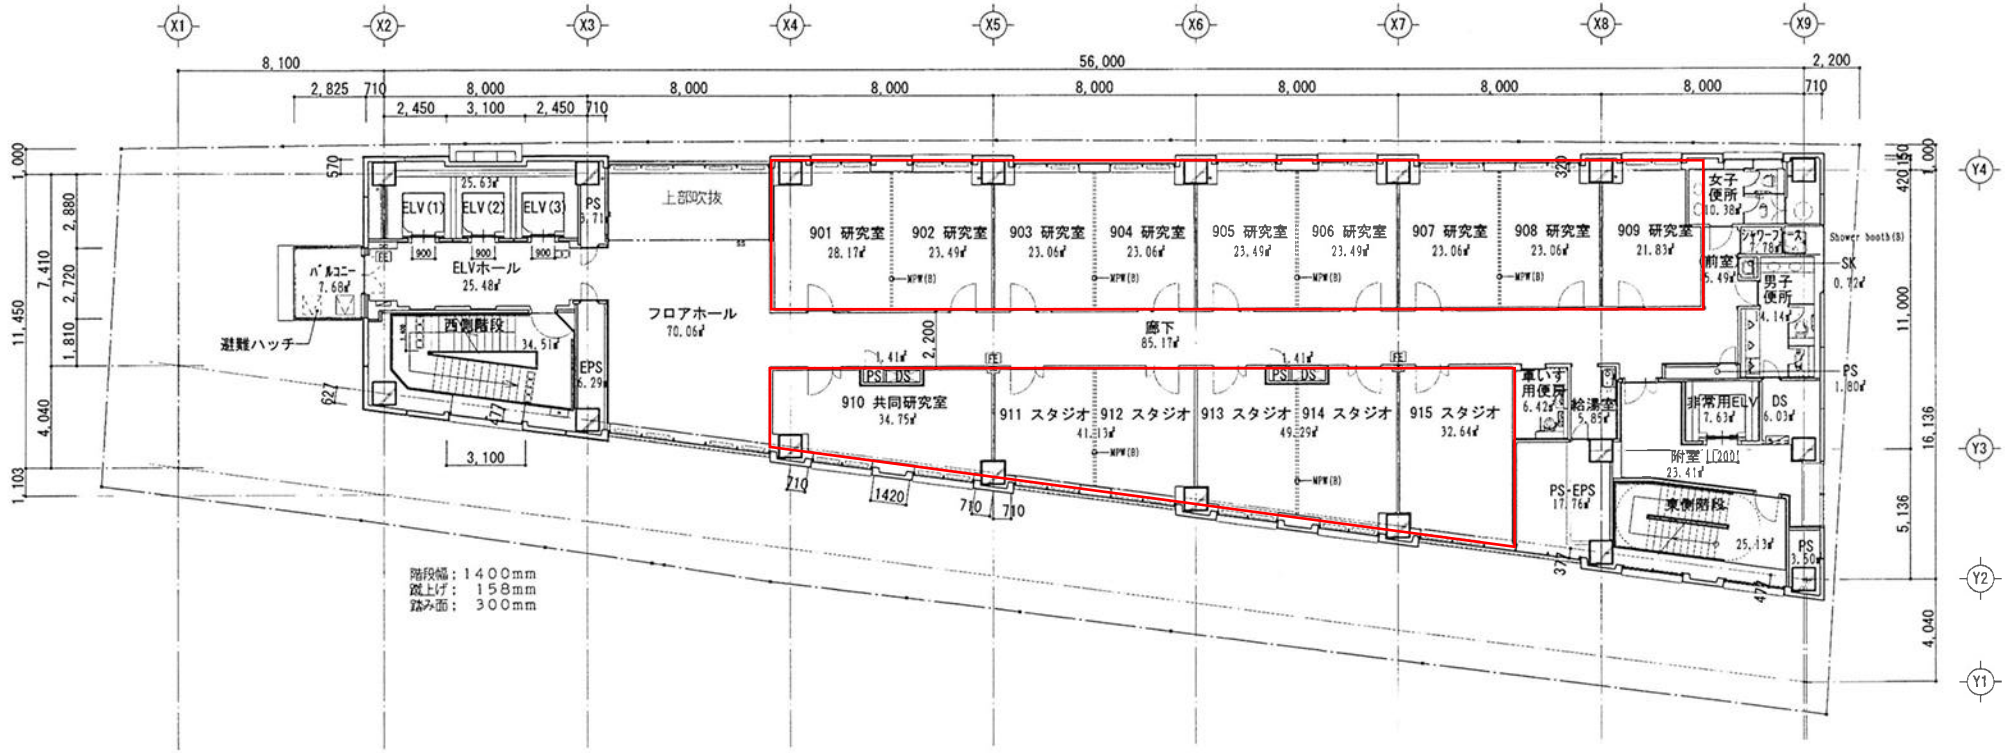

日本設計

特記 MPW（B）・・・可動間仕切（B工事）

室町一丁目地区第一種市街地再開発事業
施設建築物Ａ－２棟新築工事

平面図＿９階

1/100

A-017-2

建築一般図

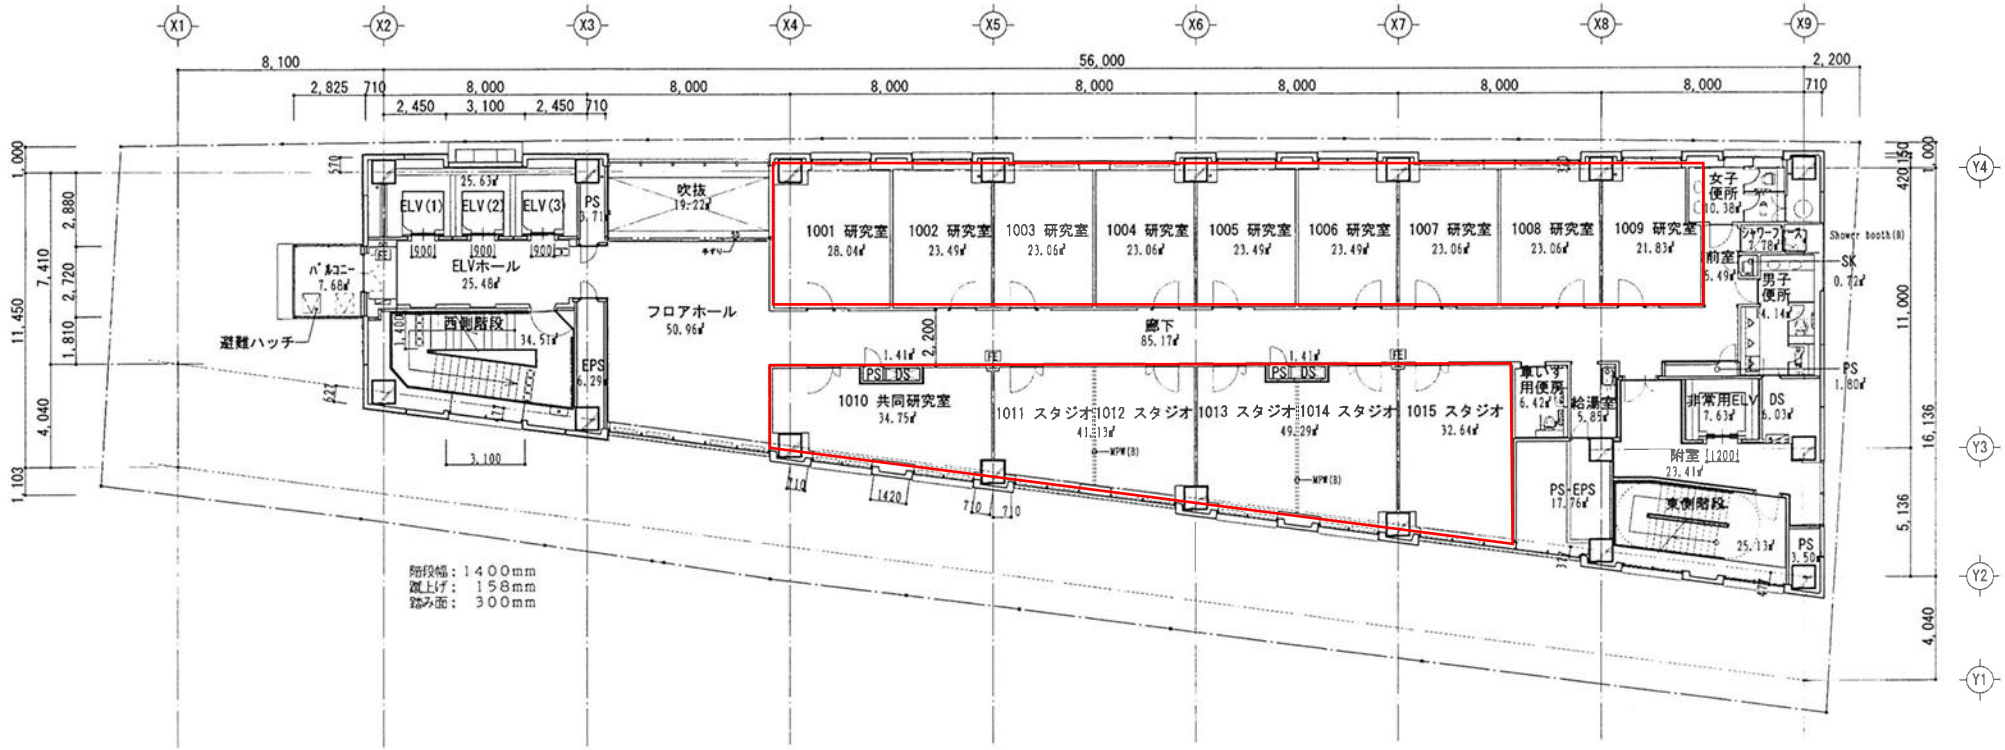

日本設計	線図	訂正	特記 ※計画変更、施工確認において面積が変わる可能性があります。 MPW（B）・・・可動間仕切（B工事）	室町一丁目地区第一種市街地再開発事業 施設建築物A－2棟新築工事	図面名称 平面図＿10階 縮尺 1/100	図面番号 A-017-3 区分 建築一般図

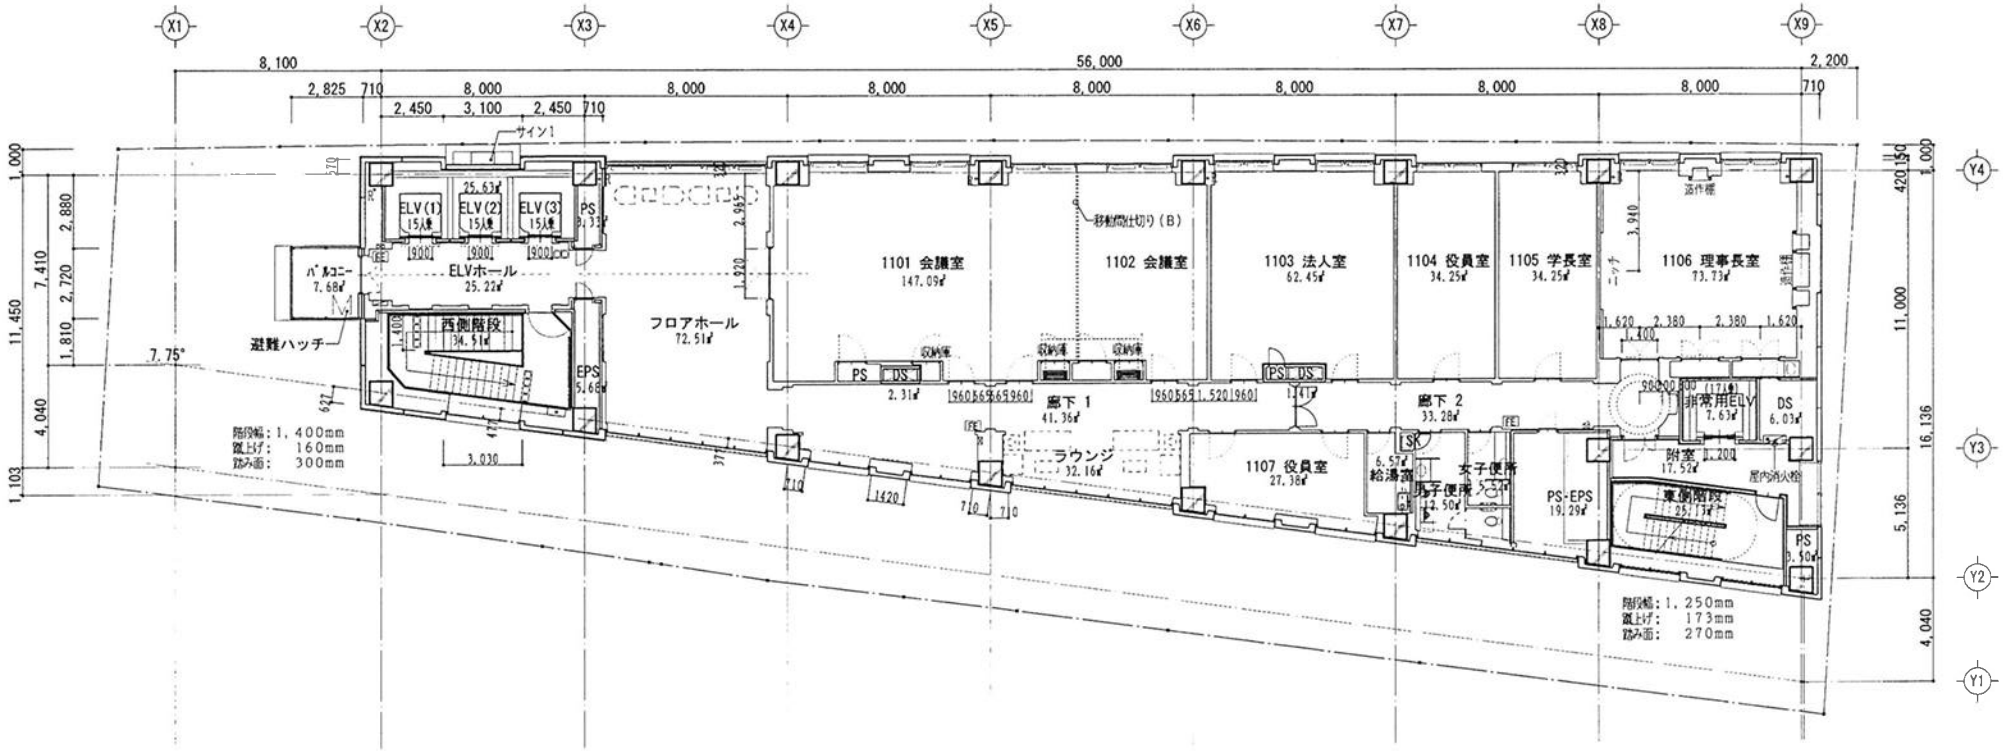

日本設計	縮尺 / 縮率	竣工図	訂正	特記 MPW(B)・・・可動間仕切(B工事)	室町一丁目地区第一種市街地再開発事業 施設建築物A－2棟新築工事	図面内容 平面図＿11階 縮尺 1/100 一級建築士登録 第104294号 角田 伸雄	図面番号 A-018-0 区分 建築一般図

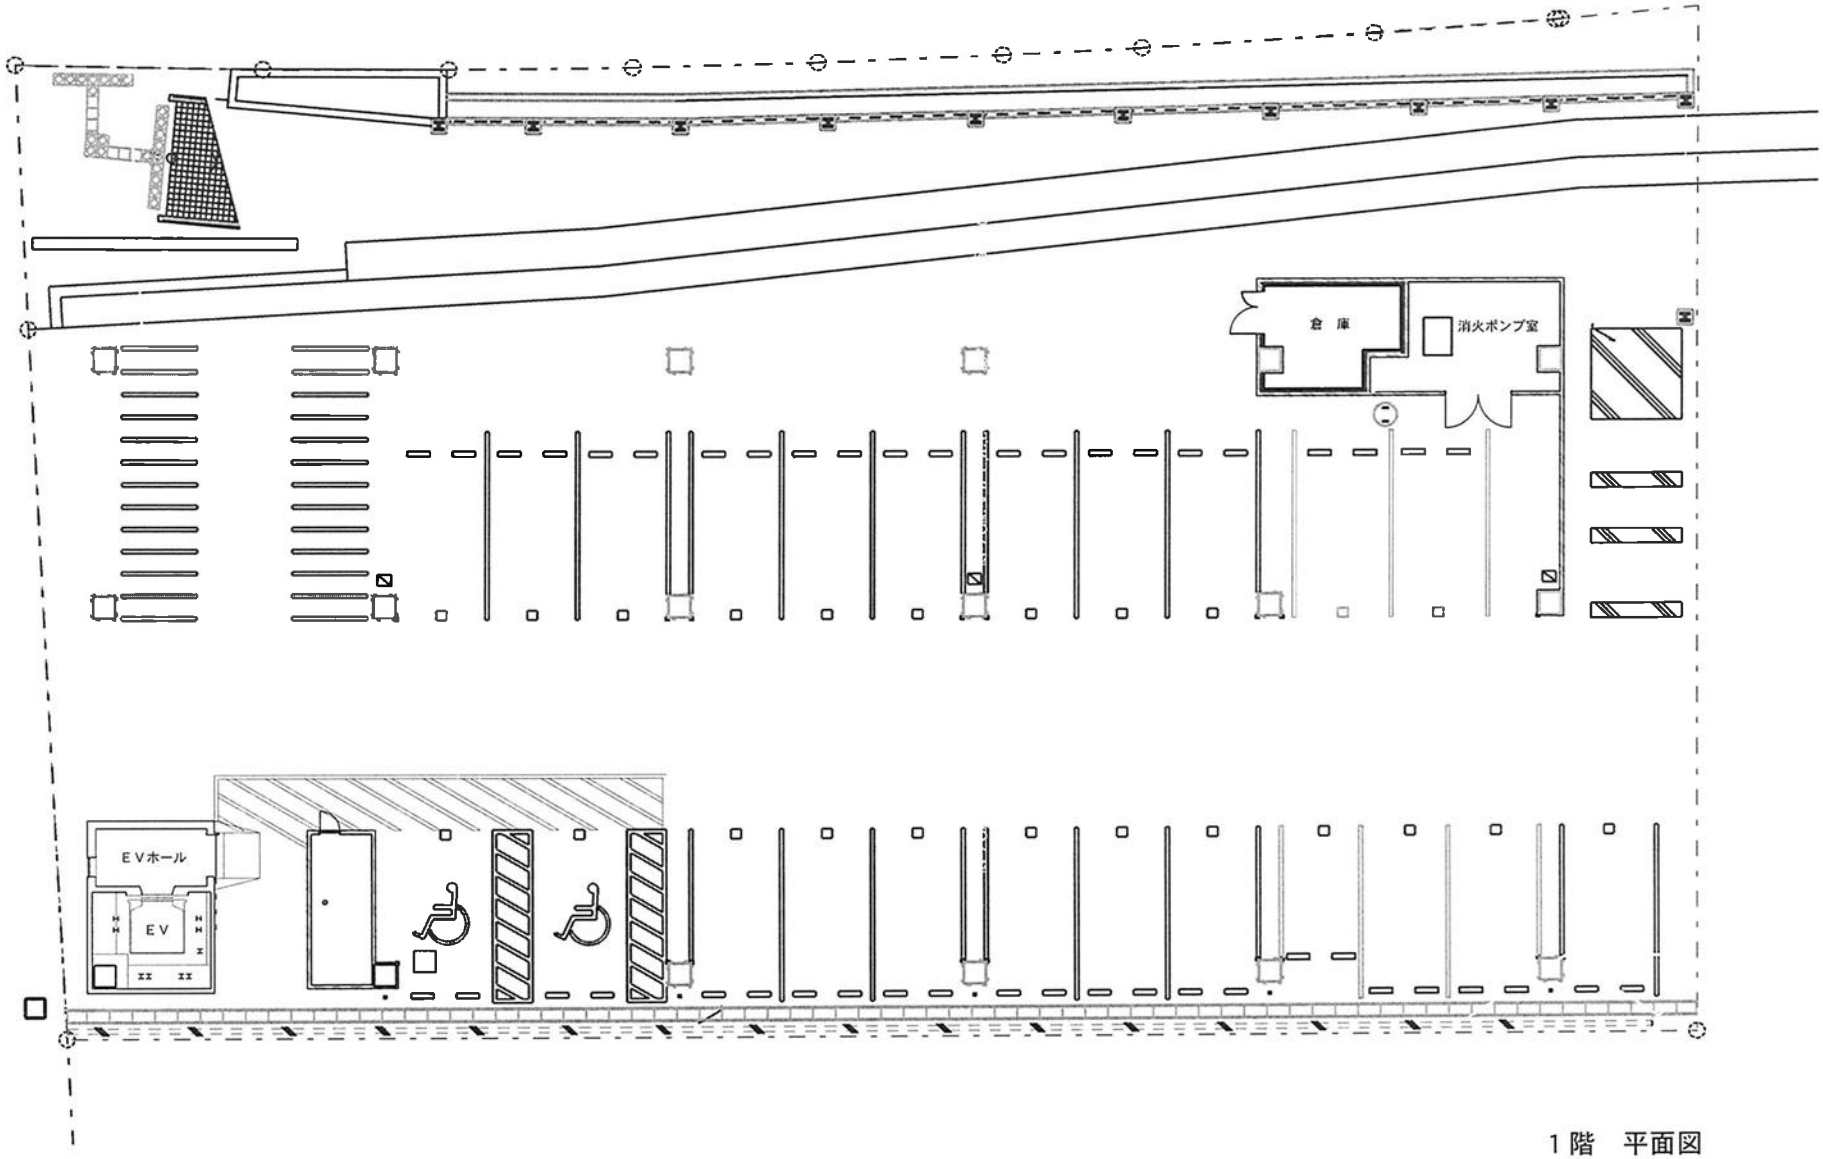

１階　平面図

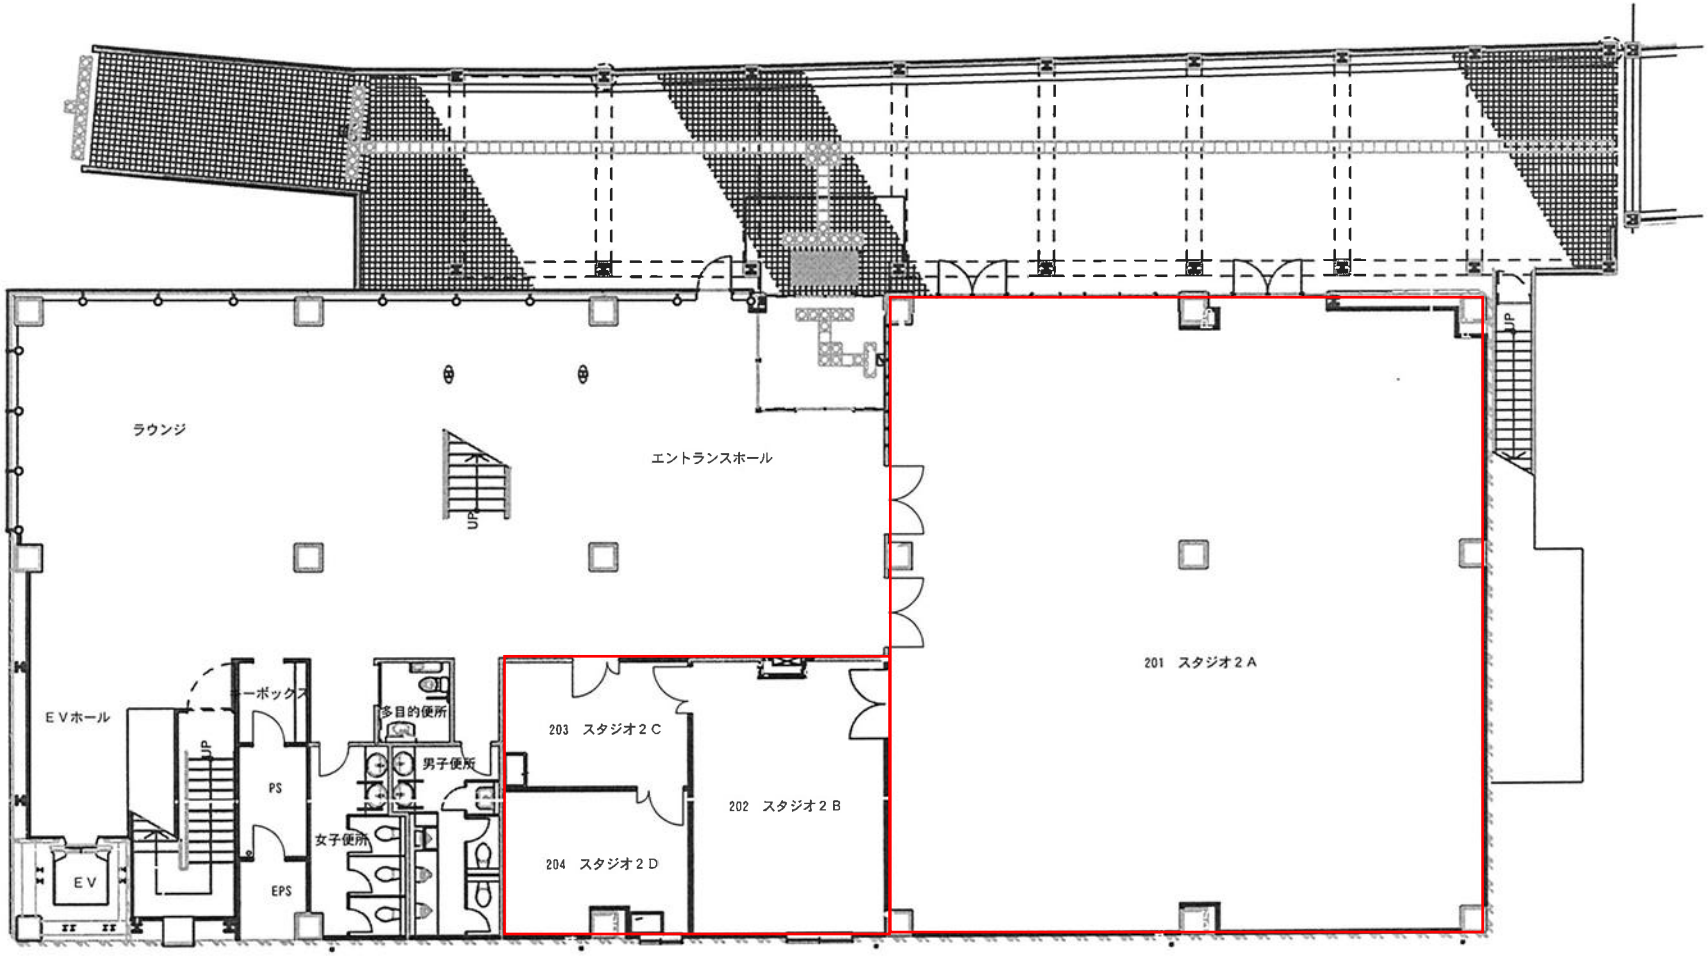
ラウンジ
エントランスホール
UP
ＥＶホール
ＥＶ
UP
ーボックス
PS
EPS
多目的便所
男子便所
女子便所
203　スタジオ２Ｃ
204　スタジオ２Ｄ
202　スタジオ２Ｂ
201　スタジオ２Ａ
UP

２階　平面図

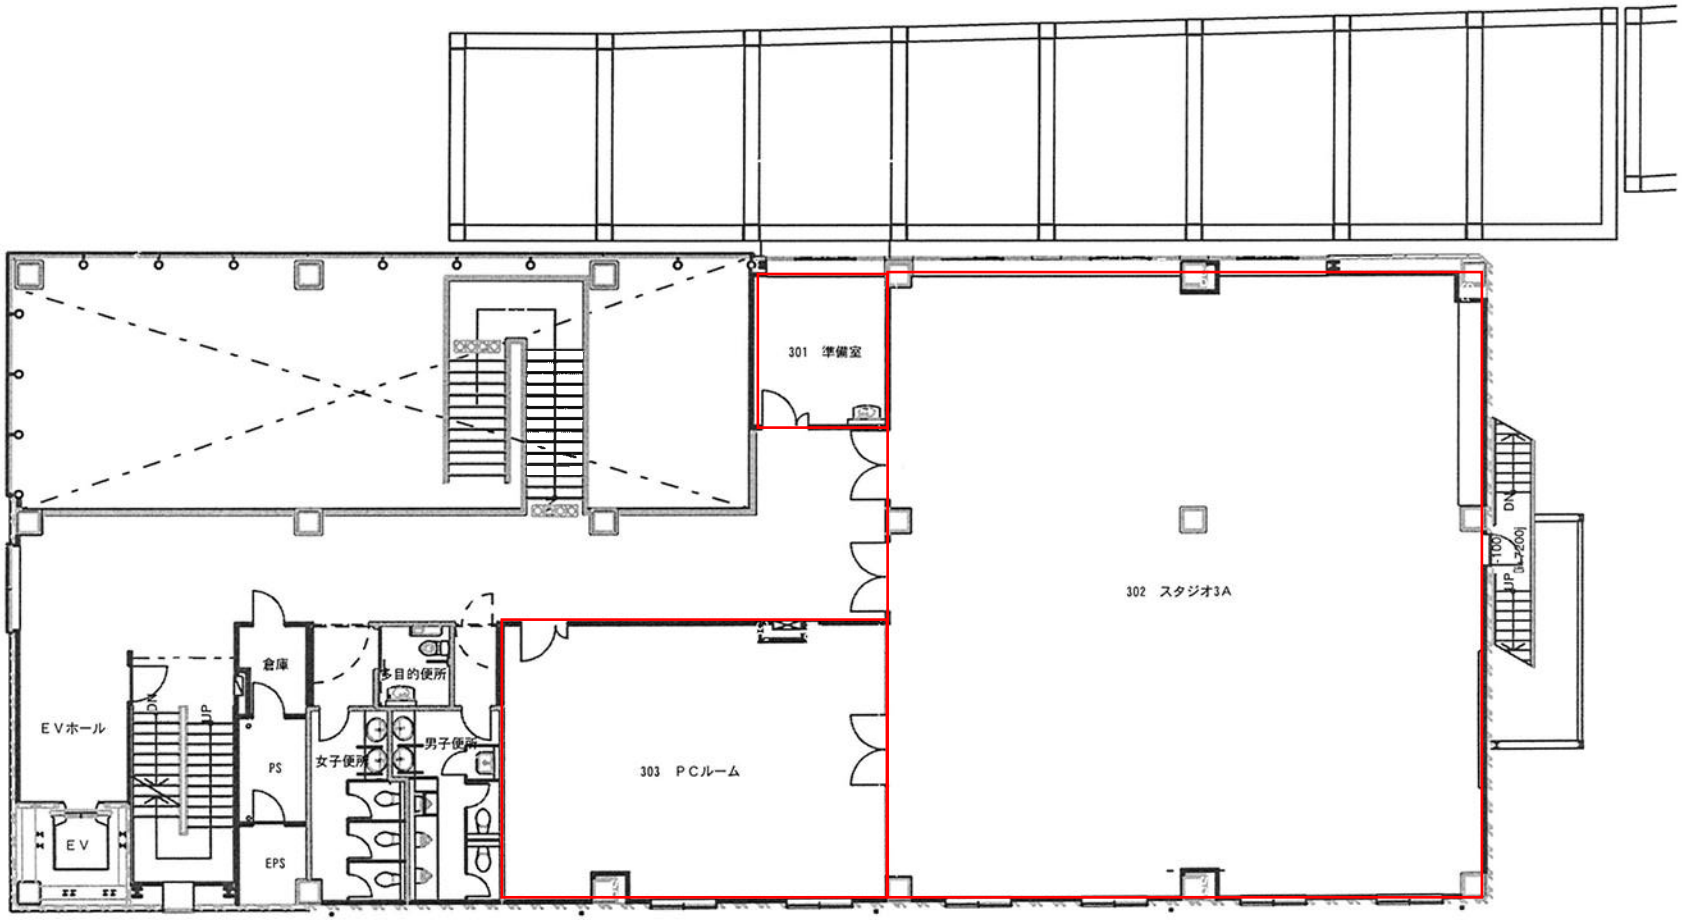
301 準備室
302 スタジオ3A
303 ＰＣルーム
ＥＶホール
倉庫
多目的便所
女子便所
男子便所
PS
EPS
ＥＶ
UP
DN

３階　平面図

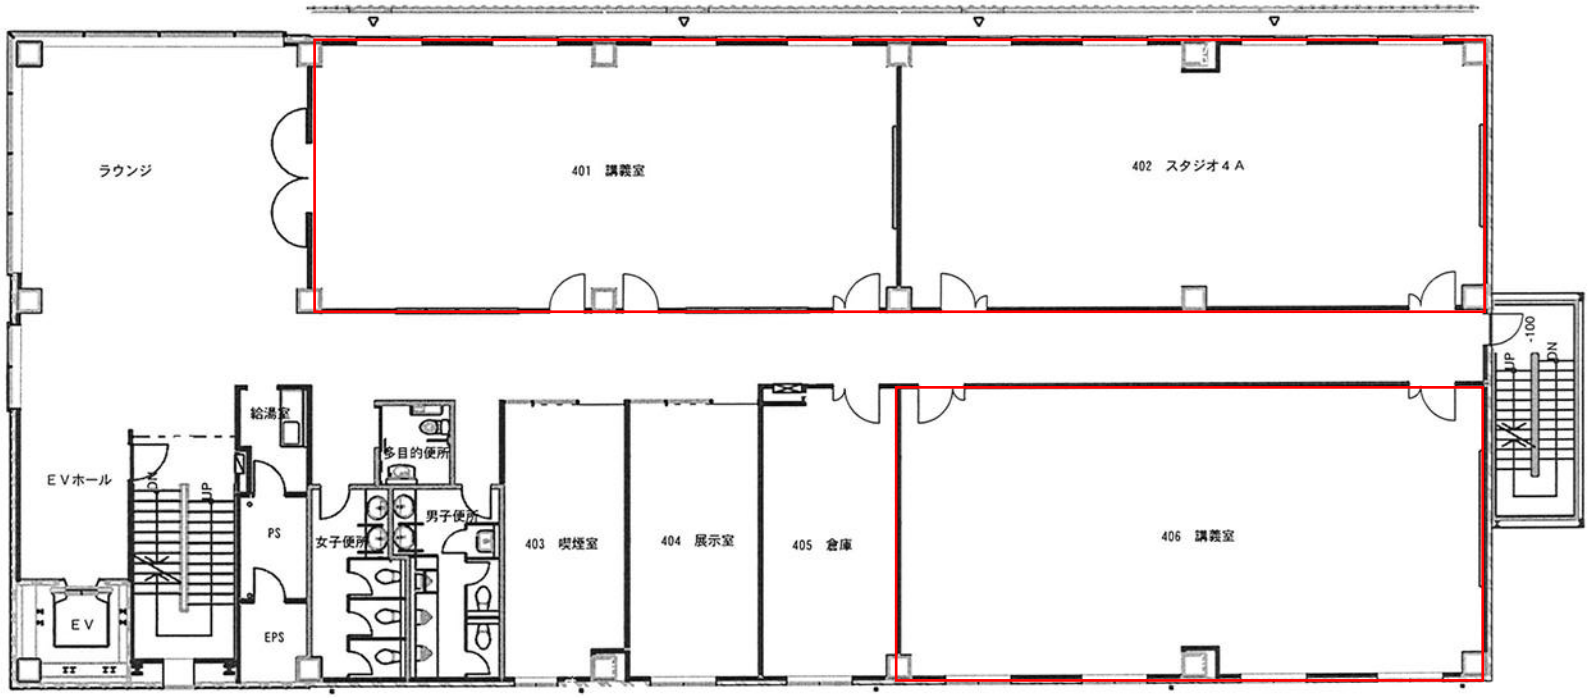
ラウンジ
401 講義室
402 スタジオ４Ａ
給湯室
多目的便所
ＥＶホール
DN
UP
PS
女子便所
男子便所
403 喫煙室
404 展示室
405 倉庫
406 講義室
ＥＶ
EPS
-100
UP
DN

４階　平面図

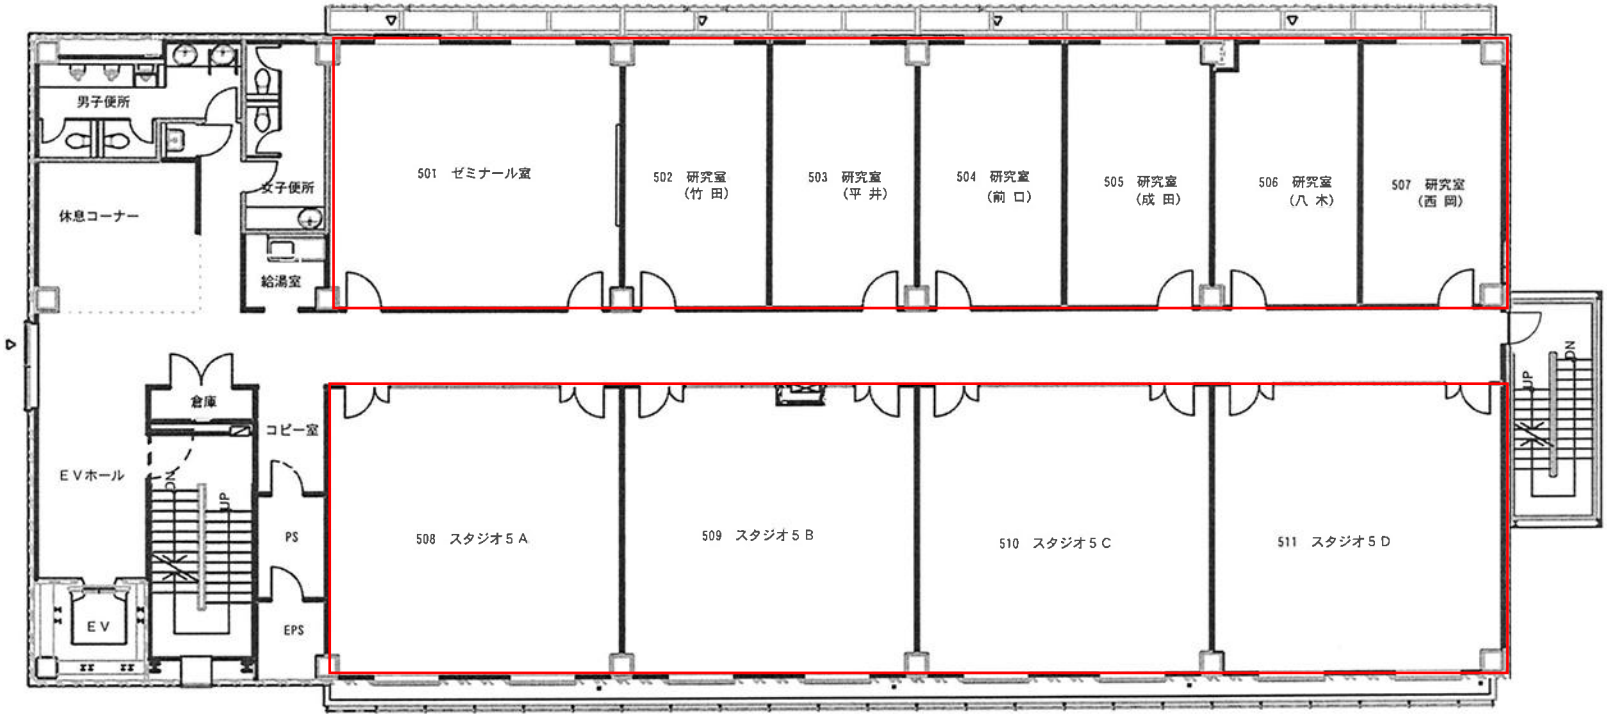
男子便所
女子便所
休息コーナー
給湯室
501 ゼミナール室
502 研究室
（竹 田）
503 研究室
（平 井）
504 研究室
（前 口）
505 研究室
（成 田）
506 研究室
（八 木）
507 研究室
（西 岡）
倉庫
コピー室
ＥＶホール
PS
EPS
ＥＶ
508 スタジオ５Ａ
509 スタジオ５Ｂ
510 スタジオ５Ｃ
511 スタジオ５Ｄ
UP
DN

５階　平面図

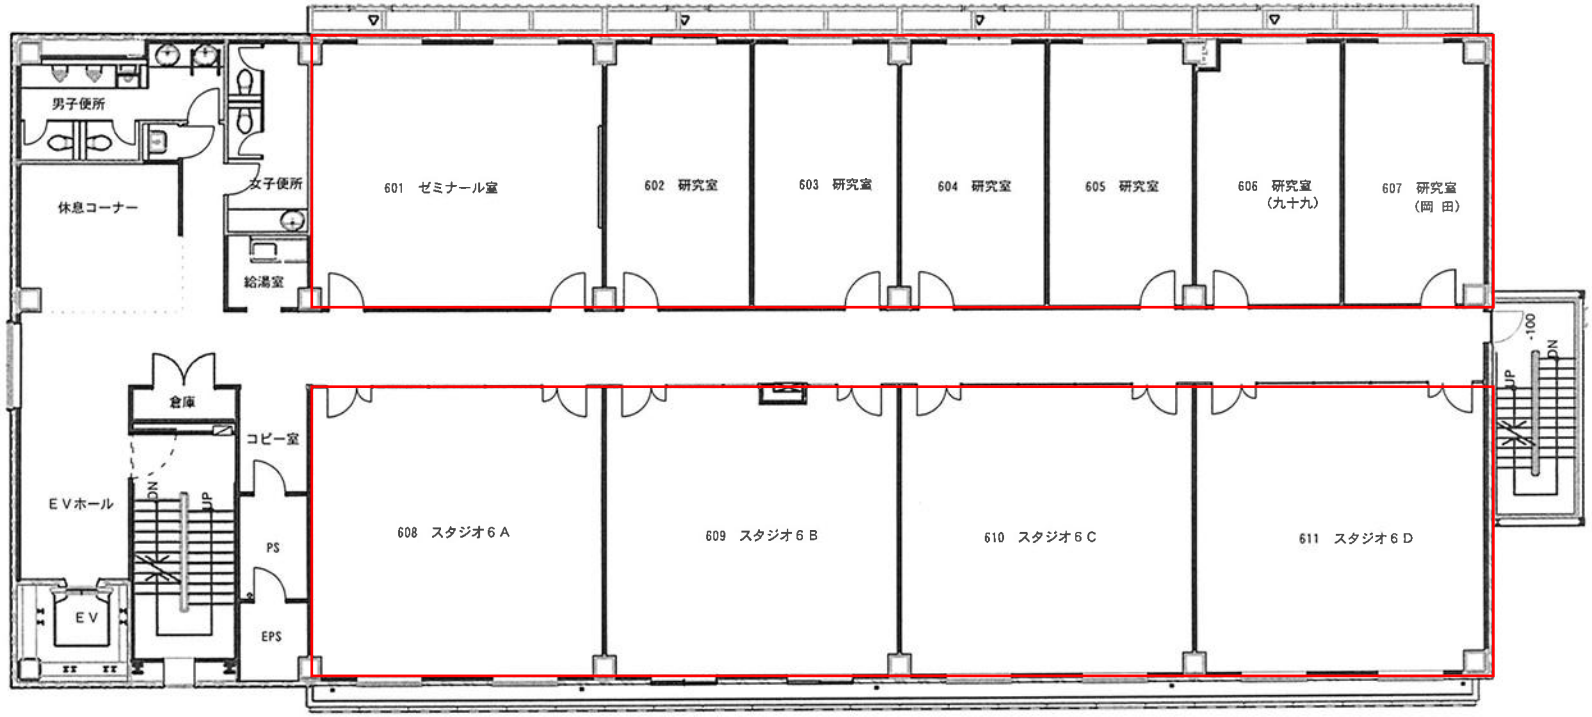
男子便所
女子便所
休息コーナー
給湯室
601 ゼミナール室
602 研究室
603 研究室
604 研究室
605 研究室
606 研究室
(九十九)
607 研究室
(岡 田)
倉庫
コピー室
EVホール
PS
EPS
EV
608 スタジオ6A
609 スタジオ6B
610 スタジオ6C
611 スタジオ6D
UP
DN
-100

6階　平面図